

LR VZD Rīgas rajona nodaļas
Nekustamā īpašuma vērtēšanas birojs

NEKUSTAMĀ ĪPAŠUMA TEHNISKĀ PASE

Arhīva lieta Nr. 290

Rīgas rajons

Pilsēta

ielā "Gaismas" mājas Nr. 4

pagasts Olaines

māju nosaukums

Kadastra Nr. _____

LR VZD Rīgas rajona nodaļas
Nekustamā īpašuma vērtēšanas birojs

NOPIEKŠT

NEKUSTAMĀ ĪPAŠUMA TEHNISKĀ PASE

Arhīva lietas Nr. 290

Rīgas rajons

Pilsēta _____
iela, prosp. Jaizma mājās Nr. 4
pagasts Olaine
māju nosaukums _____
Kadastra Nr. _____

Nekustamais īpašums reģistrēts Valsts zemes grāmatu nodaļā

ēģ. dat.	Nodalījuma (folijas) Nr.	Žurnāla Nr.	Zeme vai celtnes	Zemes grāmatas nodaļas nosaukums

Datums	Ipašnieks vai lietotājs, pers. kods	Domājamā daļa	Dokumenti, kas nosaka īpašuma tiesības
602.99	Olaines pagasts padome reģ.N. 90000048580	1	L.R. dzimstiesu padomes 1993.g. 1. reģistrācija N.47-r par īpašuma nodošas pārbaužu Valsts pienēmā komisijas a par oliv. ēres pienēmšanu ekspluatācijā 1976.g. 30.sept.
03.1999.	ar/leģionāri par tēstretis. Paraksts R. Jansone Nb1 vērtēšanas biroja DIENESTS		

[illegible]

Грунт (фонд)

ipašuma ties

Clairnes
zemes gabalam
на земельный

~~DAKBES~~

~~CHAND~~
CHAND

RIGAS



гајона
района

участок в гор.

улица

GAISMAS-4

ielā Nr

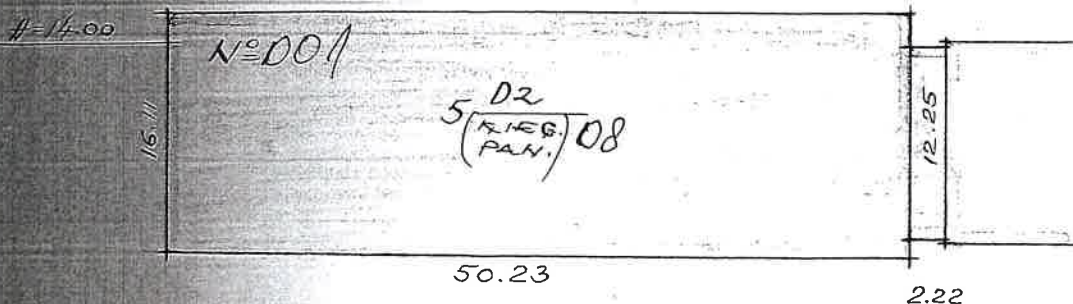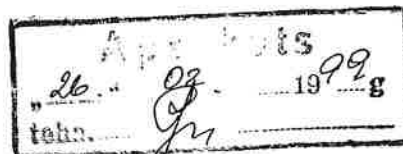

uma tiesības

Масштаб 1:500

Tehnikis - inventarizators — Техник-инвентаризатор

Kontrolieris — Контролер:

15. DECEMBRI 1976 g.-r.

Plāna eksplikācija — Экспликация плана

Celtnei — Строение № 001

Rajons
Район

Rīgas

Dzīvokļa
Горел

Dalves cēms

Grupa
Группа

Gaišums - 4^u

Grunts
Грунт

ielā Nr.

по улице

Iestākšanās datums Дата заселения	Stāvi Этажи	Dzīvokļa vai telpu Nr. № квартир или помещений	Istabu Nr. № комнат	Istabu nosaukumi Наименование комнат	Tumša, pūstumsa Темная, полутемная	Faktiskā istabu izlietošana Фактическое использование комнат	Laukums pēc iekšējiem izmēriem m ² Площадь по внутр. обмеру в м ²					Istabu iekš. augstums по грідам līdz griestiem Высота комнат от пола до потолка
1	2	3	4	5	6	7	derīgais kopā общ. полезн.	no tā в том числе				13
								apdzīvotais жилая			palīg- laukums служеб- ная	
						Raigava stāvs						
15.XII.76 Raig.		1		Raigava gaišs pēd. noz.			42.96				42.96	2.10
		2		"			42.96				42.96	
		3		"			42.96				42.96	
		4		"	tumšs		2.61				2.61	
		5		"	gaišs		42.96				42.96	
		6		"	"		42.96				42.96	
		7		"	"		42.96				42.96	
		8		"	"		42.96				42.96	
		9		"	tumšs		11.22				11.22	
		10		"	gaišs		74.76				74.76	
		11		"	tumšs		20.16				20.16	
		12		"	"		20.16				20.16	
		13		"	"		20.16				20.16	
		14		"	"		3.34				3.34	
		15		"	"		20.16				20.16	
		16		"	"		20.16				20.16	
		17		"	"		20.16				20.16	
		18		"	"		20.16				20.16	
		19		"	"		13.94				13.94	
		20		"	"		129.13				129.13	
				Raigava stāvs kopā:			676.84				676.84	

Inventarizators
Инвентаризатор

Inž. kontrols
Инж. контроль

1	2	3	4	5	6	7	8	9	10	11	12
						I stāvs					
	1	1	Istaba gaišs pēc nos.	19.21	19.21						
		2	virtuve	10.32						10.32	
		3	Priekš. telpas	3.93						3.93	
		4	banne	2.77						2.77	
		5	lockijs g. lock.	3.63					3.63		
			Dz. № 1 korp.: 36.23	19.21					36.23	17.02	
	2	1	Istaba gaišs pēc nos.	14.81	14.81						
		2	virtuve	7.25						7.25	
		3	Priekš. telpas	3.93						3.93	
		4	banne	2.77						2.77	
		5	lockijs g. lock.	3.63					3.63		
			Dz. № 2 korp.: 28.76	14.81					36.23	13.95	
	3	1	Istaba gaišs pēc nos.	18.99	18.99						
		2	virtuve	10.39						10.39	
		3	Priekš. telpas	3.93						3.93	
		4	banne	2.77						2.77	
		5	lockijs g. lock.	3.62					3.62		
			Dz. № 3 korp.: 36.68	18.99					3.62	17.09	
	4	1	Istaba gaišs pēc nos.	14.77	14.77						
		2	virtuve	7.39						7.39	
		3	Priekš. telpas	3.93						3.93	
		4	banne	2.77						2.77	
		5	lockijs g. lock.	3.62					3.62		
			Dz. № 4 korp.: 28.86	14.77					3.62	14.09	
	5	1	Istaba gaišs pēc nos.	19.16	19.16						
		2	virtuve	10.35						10.35	
		3	Priekš. telpas	3.93						3.93	
		4	banne	2.77						2.77	
		5	lockijs g. lock.	3.62					3.62		
			Dz. № 5 korp.: 36.21	19.16					3.62	17.05	

Inventarizators
Инвентаризатор

Inž.-kontrolieris
Инж.-контролер

Plāna eksplikācija — Экспликация плана

Celtnei — Строение № 001

Rajons
Район

Rīga

Pilsētas
Город

Dolles ciems

Grupa
Группа

"Gaismas-4"

ielā Nr.

Grants
Грунт

Ieraksta datums Дата записи	Stāvi Этажи	Dzīvokļa vai telpu Nr. № квартир или помещений	Istaba Nr. № комнат	Istabu nosaukumi Наименование комнат	Tumša, pustumša Темная, полутемная	Faktiskā istabu izlietošana Фактическое использование комнат	Laukums pēc iekšējiem izmēriem m ² Площадь по внутр. обмеру в м ²				Istabu iekš. augstums по грядās līdz griestiem Высота комнат от пола до потолка	
1	2	3	4	5	6	7	derīgais korpā общ. полез.	apdzīvotais жилая	no tā в том числе	paig. laukums служеб. ная	12	13
	I	6	1	Istaba gaišs pēc nos.	14.60	14.60						
			2	virtuve	7.19						7.19	
			3	Priekš. telpa	3.93						3.93	
			4	banne	2.77						2.77	
			5	lockijs g.	3.62							
				Dz. № 6 korpā:	28.49	14.60		3.62			13.89	
		7	1	Istaba gaišs pēc nos.	19.11	19.11						
			2	virtuve	10.06						10.06	
			3	Priekš. telpa	3.93						3.93	
			4	banne	2.77						2.77	
			5	lockijs g.	3.62							
				Dz. № 7 korpā:	35.87	19.11		3.62			16.76	
		8	1	Istaba gaišs pēc nos.	14.87	14.87						
			2	virtuve	7.34						7.34	
			3	Priekš. telpa	3.93						3.93	
			4	banne	2.77						2.77	
			5	lockijs g.	3.65							
				Dz. № 8 korpā:	28.91	14.87		3.65			14.04	
		9	1	Istaba gaišs pēc nos.	18.97	18.97						
			2	virtuve	10.40						10.40	
			3	Priekš. telpa	3.93						3.93	
			4	banne	2.77						2.77	
				Dz. № 9 korpā:	36.07	18.97		3.65			17.10	

Inventarizators
Инвентаризатор

Inž.-kontrolieris
Инж.-контролер

1	2	3	4	5	6	7	8	9	10	11	12	13
		10	1	Intaba gairā pēc mēz.	14.93	14.93						
			2	virtuve — " — " —	7.36						7.36	
			3	Priekšn. tums — " —	3.93						3.93	
			4	banņa — " — " —	2.77						2.77	
			5	lodzijs g. — " —	3.63			3.63				
				Der. N° 10 kopā:	28.99 14.93			3.63			14.06	
		11	1	Intaba gairā pēc mēz.	18.97	18.97						
			2	virtuve — " — " —	10.36						10.36	
			3	Priekšn. tums — " —	3.93						3.93	
			4	banņa — " — " —	2.77						2.77	
			5	lodzijs g. — " —	3.62			3.62				
				Der. N° 11 kopā:	36.05 18.97			3.62			17.06	
		12	1	Intaba gairā pēc mēz.	14.92	14.92						
			2	virtuve — " — " —	7.39						7.39	
			3	Priekšn. tums — " —	3.93						3.93	
			4	banņa — " — " —	2.77						2.77	
			5	lodzijs g. — " —	3.62			3.62				
				Der. N° 12 kopā:	29.01 14.92			3.62			14.09	
		13	1	Intaba gairā pēc mēz.	18.99	18.99						
			2	virtuve — " — " —	10.67						10.67	
			3	Priekšn. tums — " —	3.71						3.71	
			4	banņa — " — " —	2.77						2.77	
			5	lodzijs g. — " —	3.63			3.63				
				Der. N° 13 kopā:	36.17 18.99			3.63			17.15	
		14	1	Intaba gairā pēc mēz.	15.01	15.01						
			2	virtuve — " — " —	7.34						7.34	
			3	Priekšn. tums — " —	3.93						3.93	
			4	banņa — " — " —	2.77						2.77	
			5	lodzijs g. — " —	3.62			3.62				
				Der. N° 14 kopā:	29.05 15.01			3.62			14.04	
				I stāvs dzīvokli kopā:	454.70	237.31					217.39	
24.03	97			II stāvs dzīvokli kopā:	505.44	237.31		150.74			217.39	

Plāna eksplikācija — Экспликация плана

Селтней — Строение № 00.1

Rajons
Район -

Riga

~~Dist~~
~~Gen~~

Diablos cebra

Група
— Група

Grunts
Грунт

— ielā Nr.

Даймас - 4
по улице

Izstrādes datums Дата утверждения		Slāvi Этаж		Dzīvokļa vai telpu Nr. № квартиры или помещений		Istaba Nr. № комнат		Istabu nosaukumi Наименование комнат		Tumša, pustumša Темная, полутемная		Faktiskā istabu izlieto- šana Фактическое использо- вание комнат		Laukums pēc iekšējiem izmēriem m ² Площадь по внутр. обмеру в м ²				Istabu iekš. augstums по габаритам изнутри Высота комнат от пола по потолку							
1		2		3		4		5		6		7		8		9		10		11		12		13	
														derīgais kopā общ. полезн.		apdzīvotais жилая		no tā в том числе		palīg- laukums служеб- ная					

Plāna eksplikācija — Экспликация плана

Celtnei — Строение № 001

Rajons
Район

Rīgas

Priekš
Город

Dabes pilsēta

Grupa
ГруппаGrunts
Грунт

Ielā Nr.

Gaišmaš-4

1	2	3	4	5	6	7	8	9	10	11	12
17	1	Istaba	gaišs pēc nos.	18.98	18.98						
	2	virtuve	"	10.41							
	3	Priekš. tums	"	3.93							
	4	banīna	"	2.77							
	5	lockijs g.	"	3.62							
		Dz. № 17 korp.		36.09	18.98	362					
18	1	Istaba	gaišs pēc nos.	14.94	14.94						
	2	virtuve	"	7.19							
	3	Priekš. tums	"	3.93							
	4	banīna	"	2.77							
	5	lockijs g.	"	3.62							
		Dz. № 18 korp.		32.45		362					
				28.83	14.94	362					
19	1	Istaba	gaišs pēc nos.	19.05	19.05						
	2	virtuve	"	10.26							
	3	Priekš. tums	"	3.93							
	4	banīna	"	2.77							
	5	lockijs g.	"	3.62							
		Dz. № 19 korp.		32.63		362					
				36.01	19.05	362					
20	1	Istaba	gaišs pēc nos.	14.89	14.89						
	2	virtuve	"	7.37							
	3	Priekš. tums	"	3.93							
	4	banīna	"	2.77							
	5	lockijs g.	"	3.63							
		Dz. № 20 korp.		32.96		363					
				28.96	14.89	363					
21	1	Istaba	gaišs pēc nos.	19.14	19.14						
	2	virtuve	"	10.40							
	3	Priekš. tums	"	3.93							
	4	banīna	"	2.77							
	5	lockijs g.	"	3.63							
		Dz. № 21 korp.		32.87		363					
				36.24	19.14	363					

Inventarizators
ИнвентаризаторInž.-kontrolieris
Инж.-контролер

Istaba daļa Часть здания	Istaba Этаж	Istaba vai telpu Nr. № квартиры или помещения	Istaba Nr. № комнаты	Istabu nosaukumi Наименование комнат	Tumsa, pustumsa Темная, полутемная	Faktiskā istabu izlieto- šana Фактическое использо- вание комнат	Laukums pēc iekšējiem izmēriem m² Площадь по внутр. обмеру в м²					Istabu iekš. augstums по grīdas līdz griestiem Высота комнат от пола до потолка
							derīgais kopā общ. полезн.	no tā в том числе			pašg. лаукums служеб- ная	
								apdzīvotais жилая				
22	1	Istaba	gaišs pēc nos.	15.07	15.07							
	2	virtuve	"	7.36								7.36
	3	Priekš. tums	"	3.93								3.93
	4	banīna	"	2.77								2.77
	5	lockijs g.	"	3.63				363				
		Dz. № 22 korp.		32.76								
				29.13	15.07	363						14.06
23	1	Istaba	gaišs pēc nos.	19.24	19.24							
	2	virtuve	"	10.34								10.34
	3	Priekš. tums	"	3.93								3.93
	4	banīna	"	2.77								2.77
	5	lockijs g.	"	3.62				362				
		Dz. № 23 korp.		32.90								
				36.28	19.24	362						17.04
24	1	Istaba	gaišs pēc nos.	15.10	15.10							
	2	virtuve	"	7.24								7.24
	3	Priekš. tums	"	3.93								3.93
	4	banīna	"	2.77								2.77
	5	lockijs g.	"	3.62				362				
		Dz. № 24 korp.		32.66								
				29.04	15.10	362						13.94
25	1	Istaba	gaišs pēc nos.	19.01	19.01							
	2	virtuve	"	10.26								10.26
	3	Priekš. tums	"	3.93								3.93
	4	banīna	"	2.77								2.77
	5	lockijs g.	"	3.62				362				
		Dz. № 25 korp.		32.50								
				35.97	19.01	362						16.96

Inventarizators
ИнвентаризаторInž.-kontrolieris
Инж.-контролер

Plāna eksplikācija — Экспликация плана

Celtnei — Строение № 001

Dzīvējamā ēka — Жилая

Grupa — Группа

Grunts — Грунт

ielā Nr. — по улице

Rīgas

Gaišma — 4

1	2	3	4	5	6	7	8	9
26	1	Istaba	gaišs pēc nos.	15.08	15.08			
	2	Irtuve	"	7.35				
	3	Priekš. tums	"	3.93				
	4	banne	"	2.77				
	5	bedrīte g.	"	3.62				
		Dz. № 26	korā:	29.13	15.08			362
27	1	Istaba	gaišs pēc nos.	19.13	19.13			
	2	Irtuve	"	10.39				
	3	Priekš. tums	"	3.93				
	4	banne	"	2.77				
	5	bedrīte g.	"	3.63				
		Dz. № 27	korā:	36.22	19.13			363
28	1	Istaba	gaišs pēc nos.	14.96	14.96			
	2	Irtuve	"	7.26				
	3	Priekš. tums	"	3.93				
	4	banne	"	2.77				
	5	bedrīte g.	"	3.63				
		Dz. № 28	korā:	28.92	14.96			363
II		stāvs	darboj. korā	455.92	238.55			
24.03.97.	II	stāvs	darboj. korā	506.66	238.55	50.74		
	5	Saimn. telpa	gaišs pēc nos.	11.56				1156
	6	"	"	13.99				1399
	7	Pelēk. tums	"	2.44				2.44
	8	gaitenīšs	"	101.55				101.55
113.22		korā:		129.54				25.55
	II	stāvs	korā:	585.46	238.55			(25.55) 346
24.03.97.	II	stāvs	korā:	636.20	238.55	50.74		346

по улице												
Istaba Nr. № комнаты												
Istaba Nr. № комнаты												
Inventarizators
Инвентаризатор

Inž. kontroleris
Инж.-контролер

Inventarizators
Инвентаризатор

Inž. kontroleris
Инж.-контролер

1	2	3	4	5	6	7	8	9	10	11	12
		33	1	Istaba gaisa pēt. nos.	19.06	19.06					
			2	virtuve	—	—	10.39			10.39	
			3	Priekš. tums	—	—	3.93			3.9	
			4	vanna	—	—	2.77			2.7	
			5	lokijs g.	—	—	363	363			
		Dr.	N° 33 korp:		36.15	19.06	363			17.0	
		34	1	Istaba gaisa pēt. nos.	14.95	14.95					
			2	virtuve	—	—	7.29			7.2	
			3	Priekš. tums	—	—	3.93			3.9	
			4	vanna	—	—	2.77			2.7	
			5	lokijs g.	—	—	362	362			
		Dr.	N° 34 korp:		32.56	14.95	362			13.9	
		35	1	Istaba gaisa pēt. nos.	19.19	19.19					
			2	virtuve	—	—	10.39			10.3	
			3	Priekš. tums	—	—	3.93			3.9	
			4	vanna	—	—	2.77			2.7	
			5	lokijs g.	—	—	362	362			
		Dr.	N° 35 korp:		39.40	19.19	362			17.0	
		36	1	Istaba gaisa pēt. nos.	15.09	15.09					
			2	virtuve	—	—	7.31			7.3	
			3	Priekš. tums	—	—	3.93			3.9	
			4	vanna	—	—	2.77			2.7	
			5	lokijs g.	—	—	363	363			
		Dr.	N° 36 korp:		32.73	15.09	363			14.0	
		37	1	Istaba gaisa pēt. nos.	19.19	19.19					
			2	virtuve	—	—	10.34			10.3	
			3	Priekš. tums	—	—	3.93			3.9	
			4	vanna	—	—	2.77			2.7	
			5	lokijs g.	—	—	362	362			
		Dr.	N° 37 korp:		39.55	19.19	362			17.0	

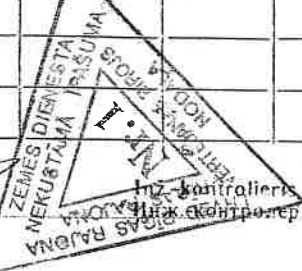Inventarizators
ИнвентаризаторInž. kontrolieris
Инж. контролер

Plāna eksplikācija — Экспликация плана

Celtnei — Строение № 001

Rajons
Район

Rīgas

Pilsēta
Город

Dabes vārds

Grupa
ГруппаGrunts
Грунт

ielā Nr.

Galvstabs — 4^o

4. nozīmē

Izstrādātāja datums Дата изгот.	Stāvi Этажи	Dzīvokļa vai telpu Nr. № квартир или помещений	Istaba Nr. № комнат	Istabu nosaukumi Наименование комнат	Tumša, rustumša Темная, полутемная	Faktiskā istabu izlieto- šana Фактическое использо- вание комнат	Laukums pēc iekšējiem izmēriem m ² Площадь по внутр. обмеру в м ²					Istabu iekš. augstums по grīdas līdz griestiem Высота комнат от пола до потолка
							derīgais kopā общ. полезн.	no tā в том числе				
								apdzīvotais жилая			palīg- laukums служеб- ная	
1	2	3	4	5	6	7	8	9	10	11	12	13
	III	38	1	Istaba gaisa pēt. nos.			15.05	15.05				
			2	virtuve	—	—	7.21				7.21	
			3	Priekš. tums	—	—	3.93				3.93	
			4	vanna	—	—	2.77				2.77	
			5	lokijs g.			362		362			
							32.58					
				Dr. N° 38 korp:			28.96	15.05	362		13.91	
		39	1	Istaba gaisa pēt. nos.			19.04	19.04				
			2	virtuve	—	—	10.26				10.26	
			3	Priekš. tums	—	—	3.93				3.93	
			4	vanna	—	—	2.77				2.77	
			5	lokijs g.			363		363			
							39.63					
				Dr. N° 39 korp:			35.00	19.04	363		16.96	
		40	1	Istaba gaisa pēt. nos.			15.03	15.03				
			2	virtuve	—	—	7.29				7.29	
			3	Priekš. tums	—	—	3.93				3.93	
			4	vanna	—	—	2.77				2.77	
			5	lokijs g.			362		362			
							32.64					
				Dr. N° 40 korp:			29.02	15.03	362		13.99	
		41	1	Istaba gaisa pēt. nos.			19.16	19.16				
			2	virtuve	—	—	10.39				10.39	
			3	vanna	—	—	2.77				2.77	
			4	Priekš.	—	—	3.93				3.93	
				Dr. N° 41 korp:			36.25	19.16	362		17.09	
							39.87					

Inventarizators
ИнвентаризаторInž. kontrolieris
Инж. контролер

1	2	3	4	5	6	7	8	9	10	11	12
50	1	Istaba gaiss	pēc nos.	15.07	15.07						
	2	virtuve	"	7.36						7.36	
	3	Priekš. tums	"	3.93						3.93	
	4	korona	"	2.77						2.77	
	5	lockijs g.	lock	3.62				362			
		Dz. № 50 korp:		29.13	15.07			362		14.06	
51	1	Istaba gaiss	pēc nos.	19.16	19.16						
	2	virtuve	"	10.31						10.31	
	3	Priekš. tums	"	3.93						3.93	
	4	korona	"	2.77						2.77	
	5	lockijs g.	"	3.62				362			
		Dz. № 51 korp:		36.17	19.16			362		17.01	
52	1	Istaba gaiss	pēc nos.	15.02	15.02						
	2	virtuve	"	7.25						7.25	
	3	Priekš. tums	"	3.93						3.93	
	4	korona	"	2.77						2.77	
	5	lockijs g.	"	3.62				362			
		Dz. № 52 korp:		28.97	15.02			362		13.95	
53	1	Istaba gaiss	pēc nos.	19.07	19.07						
	2	virtuve	"	10.29						10.29	
	3	Priekš. tums	"	3.93						3.93	
	4	korona	"	2.77						2.77	
	5	lockijs g.	"	3.62				362			
		Dz. № 53 korp:		36.06	19.07			362		16.99	
54	1	Istaba gaiss	pēc nos.	15.05	15.05						
	2	virtuve	"	7.37						7.37	
	3	Priekš. tums	"	3.93						3.93	
	4	korona	"	2.77						2.77	
	5	lockijs g.	"	3.63				363			
		Dz. № 54 korp:		29.12	15.05			363		14.07	

Plāna eksplikācija — Экспликация плана

Celtnei — Строение № 001

Rīgas

Prisēta Dabes celms

Grupa

Gaismas-4

Grunts

ielā Nr.

1	2	3	4	5	6	7	Laukums pēc iekšējiem izmēriem m ² Площадь по внутр. обмеру в м ²					13
							8	no tā в том числе			12	
								9	10	11		
Izstrādātāja datums Дата изм.	Stāvi Этажи	Dzīvokļu vai telpu Nr. № квартир или помещений	Istabu Nr. № комнат	Istabu nosaukumi Наименование комнат	Tumša, pustumša Темная, полутемная	Faktiskā istabu izlieto- šana Фактическое использо- вание комнат	derīgais korpā общ. полез.	apdzīvotais жилая		palīg- laukums служеб- ная	Istabu iekš. augstums по гряд. līdz griestiem Высота комнат от пола до потолка	
IV	55	1	Istaba	gaiss pēc nos.	19.13	19.13						
		2	virtuve	"	"	10.36				10.36		
		3	Priekš. tums	"	"	3.93				3.93		
		4	korona	"	"	2.77				2.77		
		5	lockijs g.	- 1 -		363		363				
		Dz.	N ^o 55 korpā:			36.19	19.13	363		17.06		
		56	1	Istaba	gaiss pēc nos.	14.94	14.94					
		2	virtuve	"	"	7.23				7.23		
		3	Priekš. tums	"	"	3.93				3.93		
		4	korona	"	"	2.77				2.77		
		5	lockijs g.	- II -		362		362				
		Dz.	N ^o 56 korpā:			28.87	14.94	362		13.93		
		IV. d.	chivokli korpā:			514.83	248.79	50.73		215.31		
		IV	stāvs daļveidā korpā:			455.67	238.48			217.19		
		5	Saimn. galda	pēc nos.	11.56				11.56	11.56		
		6	"	"	"	13.99			13.99	13.99		
		7	Pelēk. tums	"	"	2.44				2.44		
		8	gaitenis gaiss	"	"	101.55				101.55		
			Korpā:			121.04		25.55		121.04		
						129.54				129.54		
		IV	stāvs korpā:			585.21	238.48			346.73		
		IV	stāvs korpā:			635.87	248.79	50.73	25.55	336.55		

Inventarizators
Инвентаризатор

Inž.-kontrolieris
Инж.-контролер

Kopija paraksta

Inventarizators
Инвентаризатор

Inž.-kontrolieris
Инж.-контролер

NODALA

Сельтеи — Строение № 001

~~Pilosa~~
~~Consp~~

Claires pag
e. Cuéna

Група
Група

Grunt
Грунт

— ielā Nr

по улице

Izraksta datums Дата записи		Stāvi Этаж	Dzīvokļa vai telpu Nr. № квартир или помещений	Istabu Nr. № комнат	Istabu nosaukumi Наименование комнат	Tumša, puslumša Темная, полутемная	Faktiskā istabu izlietošana Фактическое использование комнат	Laukums pēc iekšējiem izmēriem m ² Площадь по внутр. обмеру в м ²					Istabu iekš. augstums по грядкам из грядиштем Высота комнат от пола до потолка
		2	3	4	5	6	7	derīgais kopā общ. полезн.	no tā в том числе			12	13
									apdzīvotais жилая			palīg- laukums служеб- ная	
17	2	5	62	1	Istaba gaišā pēdē noz.			14.90	14.90				
2				2	Istaba			7.34				7.34	
13				3	Priekšm. tumsā			3.93				3.93	
				4	banne			2.77				2.77	
				5	lockijs g.			362		362			
10	3		Dz. № 62 kopā:					28.94	14.90	362		14.04	
2			63	1	Istaba gaišā pēdē noz.			19.24	19.24				
17				2	Istaba			10.26				10.26	
7				3	Priekšm. tumsā			3.93				3.93	
3				4	banne			2.77				2.77	
2				5	lockijs g.			363		363			
			Dz. № 63 kopā:					36.20	19.24	363		16.96	
4			64	1	Istaba gaišā pēdē noz.			14.82	14.82				
				2	Istaba			7.31				7.31	
				3	Priekšm. tumsā			3.93				3.93	
				4	banne			2.77				2.77	
				5	lockijs g.			363		363			
			Dz. № 64 kopā:					28.83	14.82	363		14.01	
			65	1	Istaba gaišā pēdē noz.			18.84	18.84				
				2	Istaba			10.42				10.42	
				3	Priekšm. tumsā			3.93				3.93	
				4	banne			2.77		362		2.77	
			Dz. № 65 kopā:					35.96	18.84	362		17.12	

1	2	3	4	5	6	7	8	9	10	11
Olaives parq. la
no 1998.9.29. jeil
par d'iev. No
puif. No 61


NODALA

1	2	3	4	5	6	7	8	9	10	11	12
66	1	Istaba gaišs pēt. nos.	14.70	14.70							
	2	virtuve	7.31							7.31	
	3	Priekš. tums	3.93							3.93	
	4	vanna	2.77							2.77	
	5	lodzijs g.	3.62				362				
		Ar. № 66 korp.	28.71	14.70			362			14.01	
67	1	Istaba gaišs pēt. nos.	19.22	19.22							
	2	virtuve	10.23							10.23	
	3	Priekš. tums	3.93							3.93	
	4	vanna	2.77							2.77	
	5	lodzijs g.	3.62				362				
		Ar. № 67 korp.	36.15	19.22			362			16.96	
68	1	Istaba gaišs pēt. nos.	14.69	14.69							
	2	virtuve	7.26							7.26	
	3	Priekš. tums	3.93							3.93	
	4	vanna	2.77							2.77	
	5	lodzijs g.	3.63				363				
		Ar. № 68 korp.	28.65	14.69			363			13.96	
69	1	Istaba gaišs pēt. nos.	19.23	19.23							
	2	virtuve	10.34							10.34	
	3	Priekš. tums	3.93							3.93	
	4	vanna	2.77							2.77	
	5	lodzijs g.	3.63				363				
		Ar. № 69 korp.	36.27	19.23			363			17.04	
70	1	Istaba gaišs pēt. nos.	14.83	14.83							
	2	virtuve	7.46							7.46	
	3	Priekš. tums	3.93							3.93	
	4	vanna	2.77							2.77	
	5	lodzijs g.	3.62				362				
		Ar. № 70 korp.	28.99	14.83			362			14.16	
		V. stāva dzīvokļu korp.	237.54							217.41	
		V. stāva korp.	454.98							210.19	

Plāna eksplikācija — Экспликация плана

Celtnei — Строение № 001

Rogas

Gaismas — 4

Olaines pag. Dabes celms

Grupa Группа


Grunts Грунт

ielā Nr.

Istaba Nr. Этаж	Dzīvokļa vai telpu Nr. № квартиры или помещений	Istaba Nr. № комнат	Istabu nosaukums Наименование комнат	Tumša, puslumša Темная, полутемная	Faktiskā istabu izlietošana Фактическое использование помещений	Laukums pēc iekšējiem izmēriem m² Площадь по внутр. обмеру в м²					Istabu iekš. augstums no grīdas līdz griestiem Высота комнат от пола до потолка
						detalgals kopā общ. полезн.	no tā в том числе			palīg. laukums служеб. ная	
1	2	3	4	5	6	7	8	9	10	11	12
V	5	Saimn. telpa	gaišs pēt. nos.			11.56				11.56	
	6	"	"			13.99				13.99	
	7	Priekš. tums	"			2.44				2.44	
	8	gaitenis	gaišs			101.55				101.55	
		Korp.				129.54				25.55	129.54
		stāva korp.				631.91	241.44	50.74		25.55	339.73
		stāva korp.				584.49	237.54				346.95
		Celtne dzīvokļu korp.				2276.96	1190.49				1086.47
		Pagr. V stāva korp.				3601.36	1190.49				2410.87
		Korpus									
	A	Korpus tums pēt. nos.				12.53				12.53	
	A	" gaišs				16.81				16.81	13.70
		Korp.				29.34				29.34	
		Pagraba stāva korp.				676.84				676.84	
		korpa 1. st. ÷ 5. st.				2563.50	1230.25	253.69			1079.56
		apdzīvojamās telpas				102.26				102.26	102.26
		pielikšanas telpas				509.06				509.06	
		Korpus telpa				29.34				29.34	
		Nīsa celtnē korp.				3881.00	1230.25	253.69		102.26	2397.06
		Kopija pareiza									



Inventarizators Инвентаризатор

Inž.-kontroleris Инж.-контролер

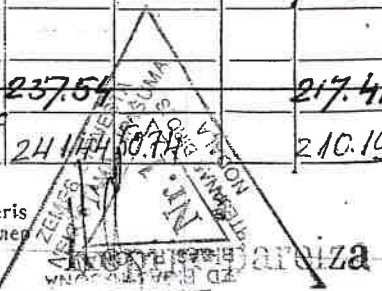

Darbu izpildītājs Работу исполнил

1997.g.

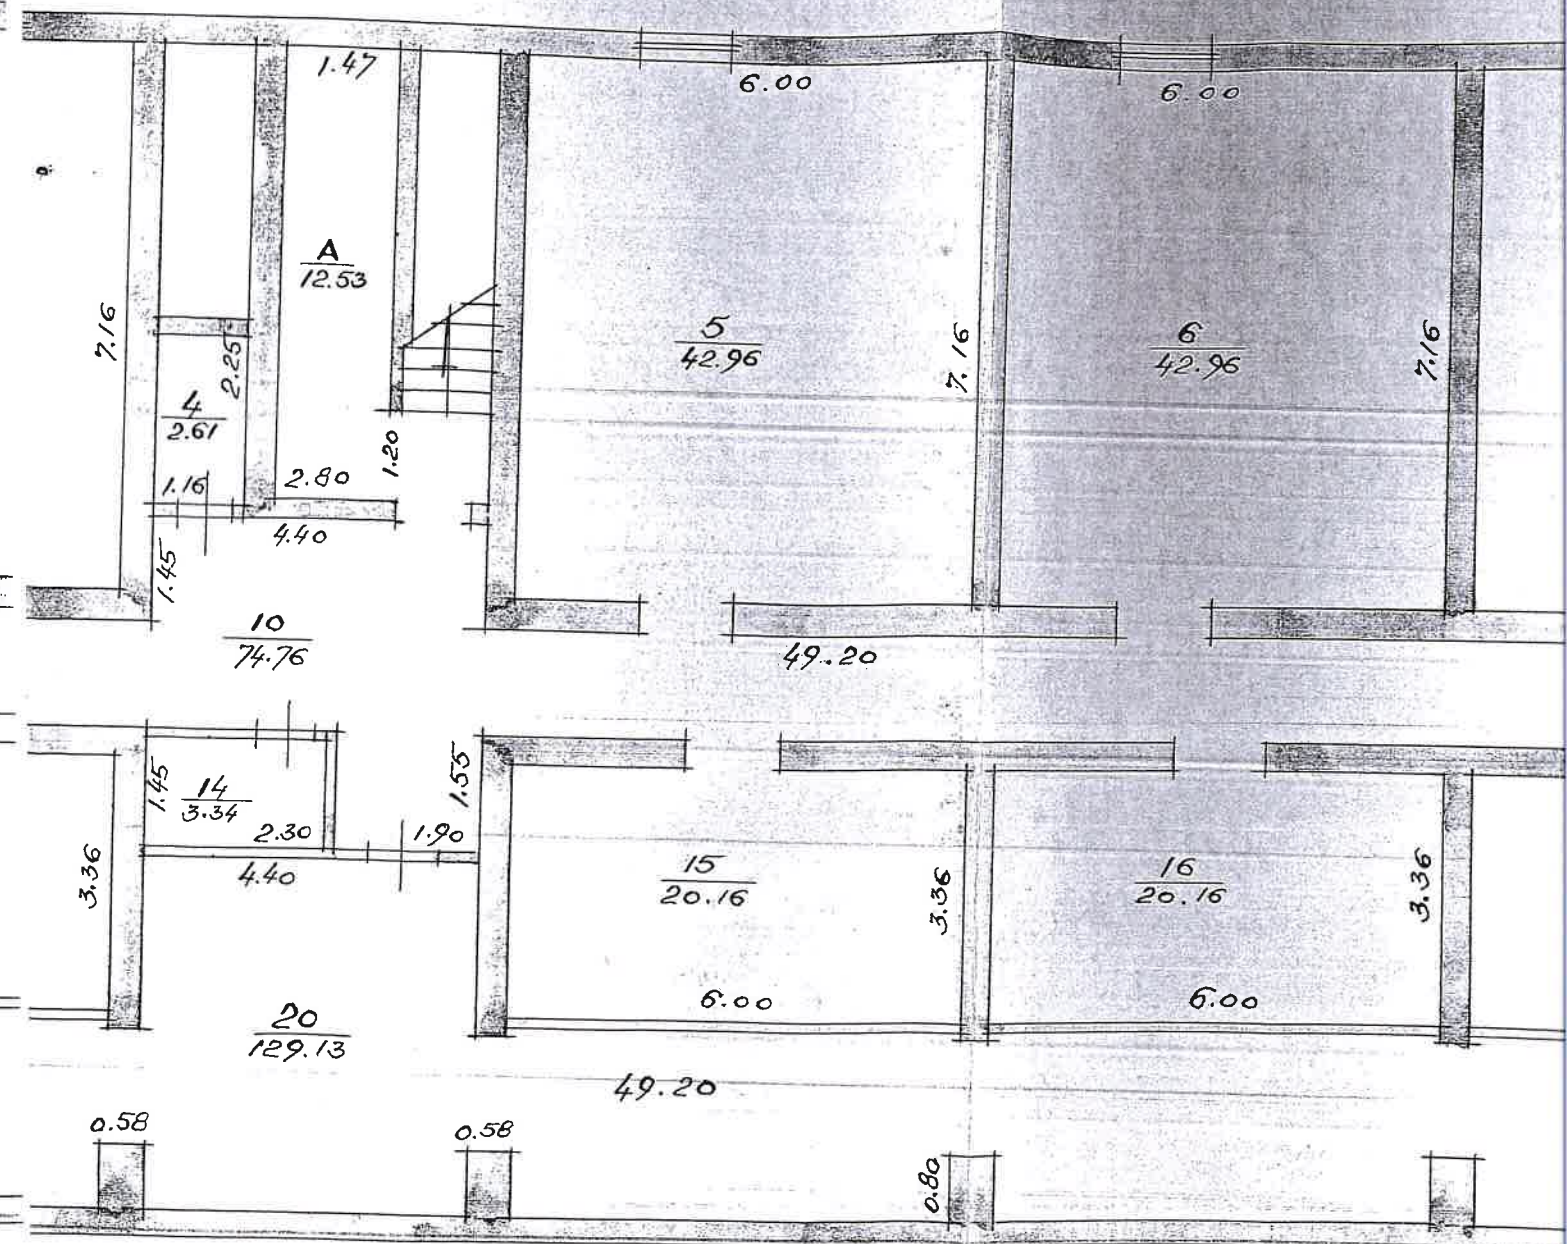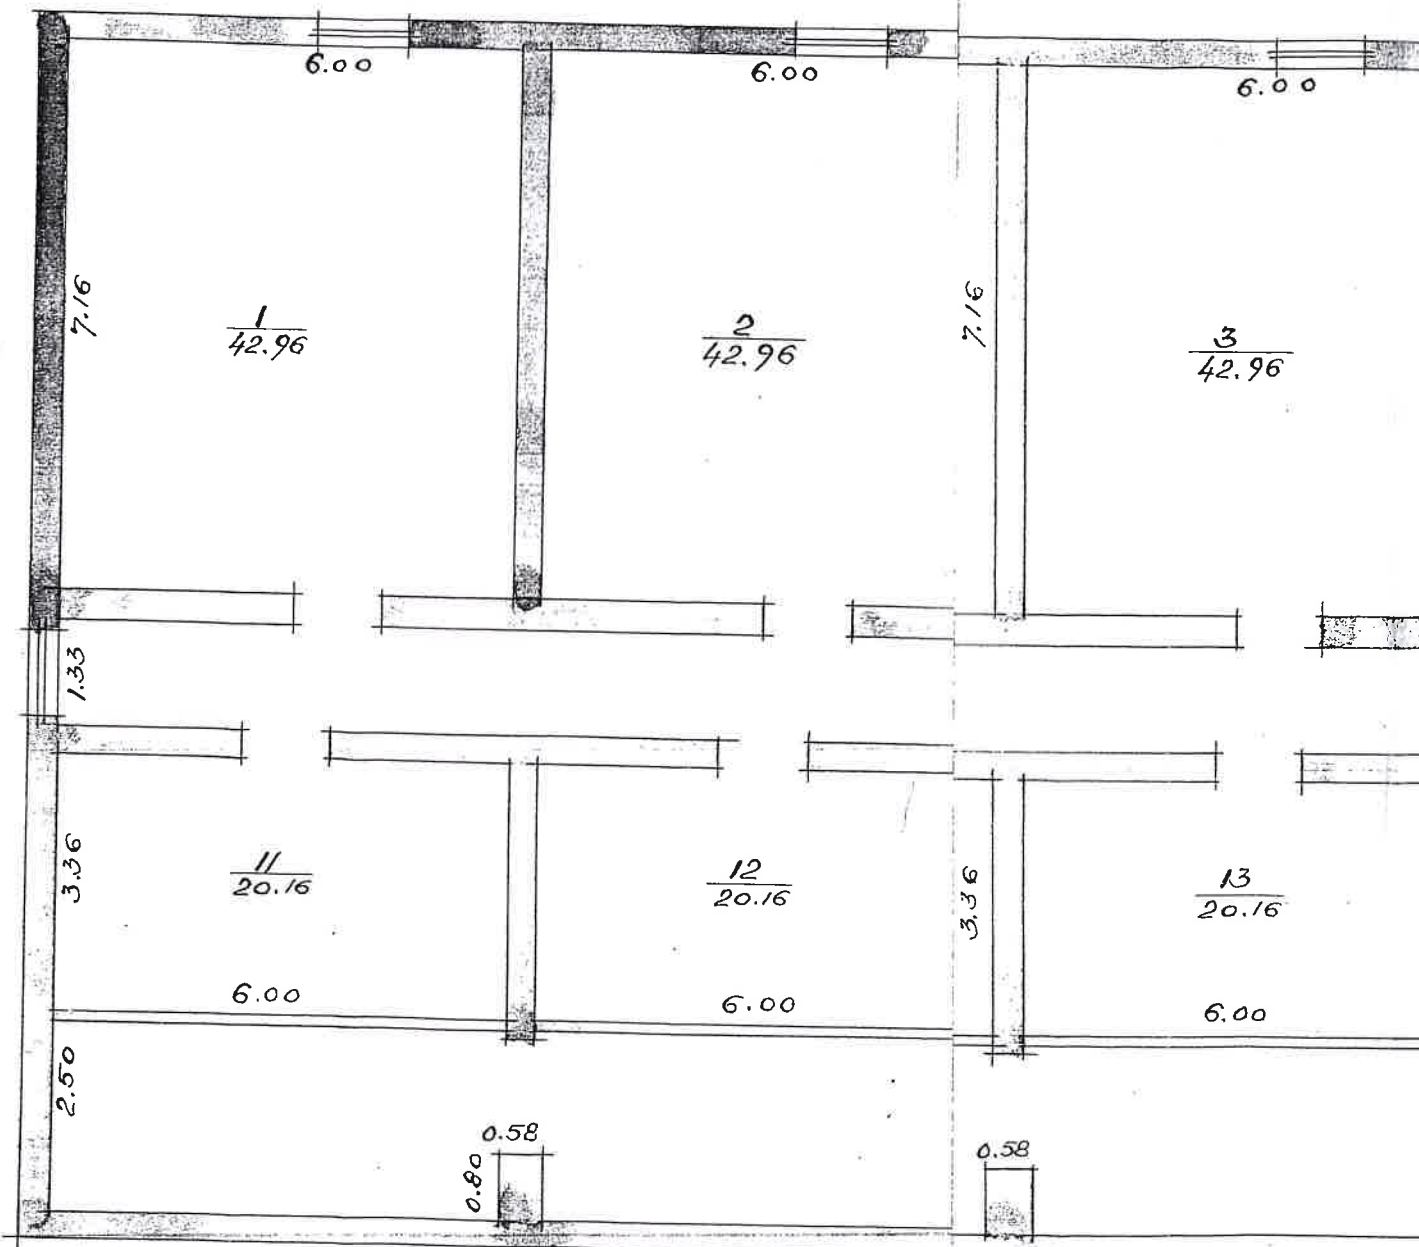

DECEMBER 1976


lūgās.
 Informācija
 par mērķa
 izstrādi un
 izpildes izdevības
 24.03.1997.
 (paraksts)

Olaines pag. DALBE
 novads

KOPĻA
 RĪGAS rajona
 valdība

GAISMAS-4

1.
 Stāvs
 2.50

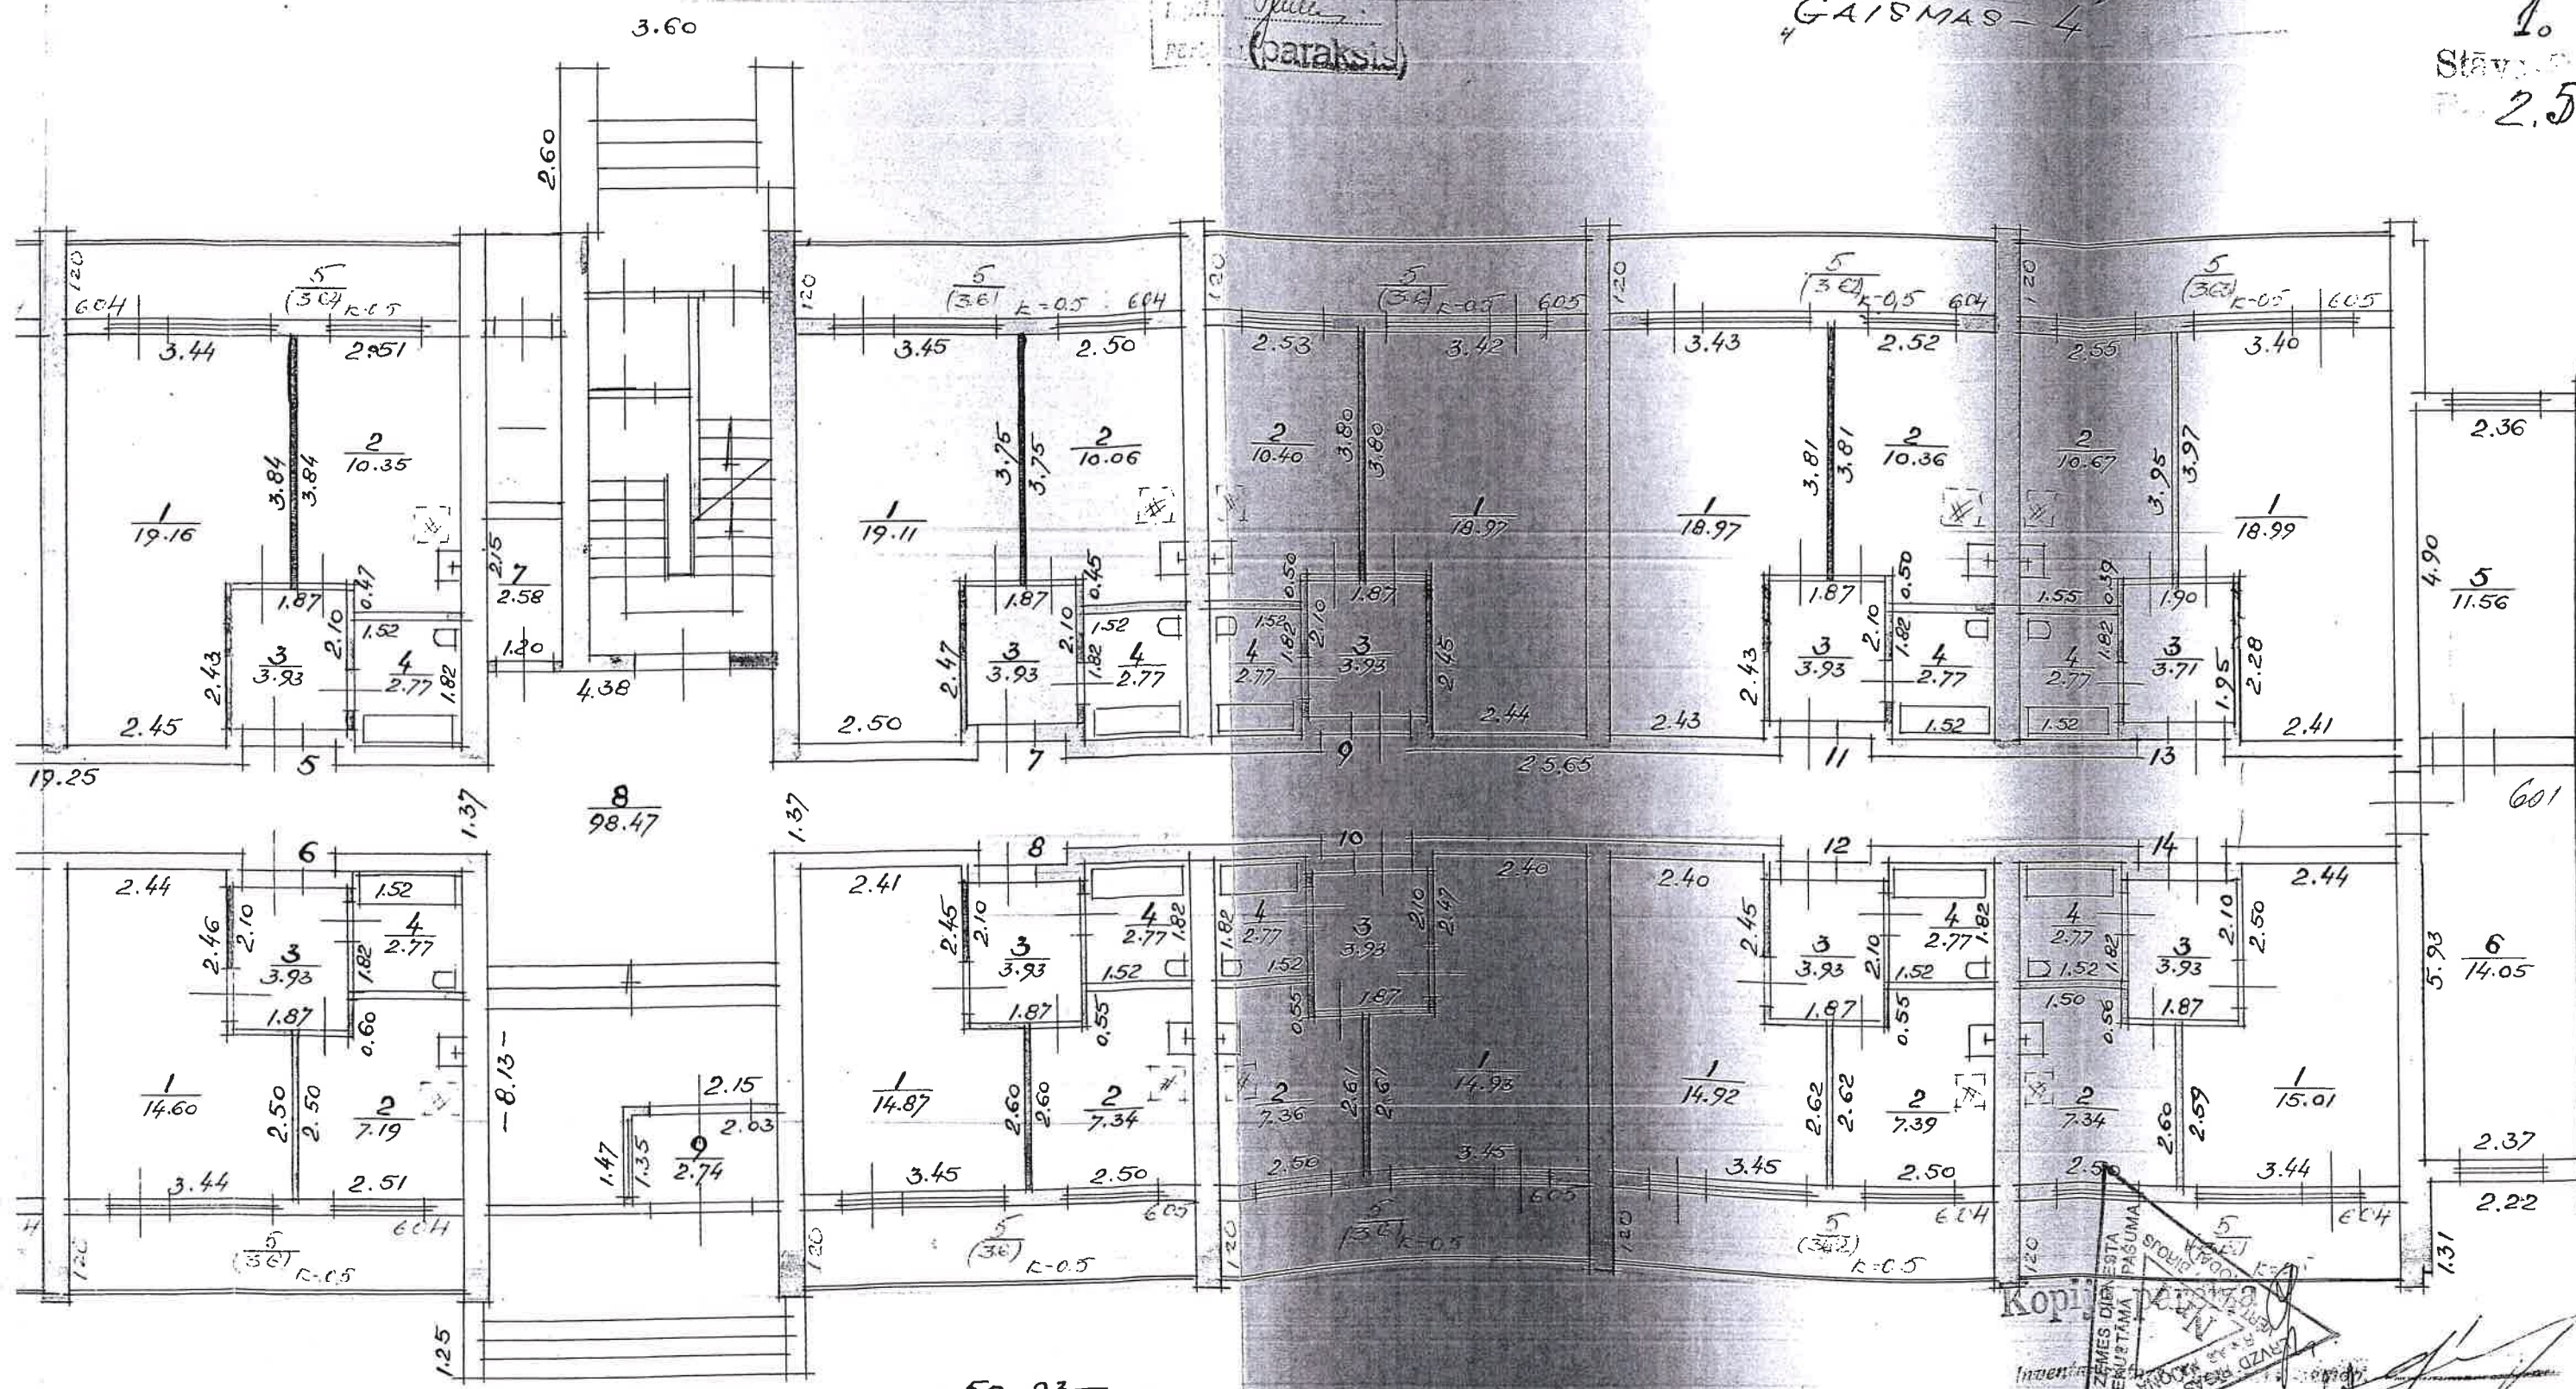


—50.23—

KOPĻA
 ZĒMES DĀRĶĒSTĀ
 NEMĪSTĀMA
 PASŪMA
 RĪGAS RAJONA
 VALDĪBAS
 ZĒMĒ

15. DECEMBRA 1976.g.

Old
TOP

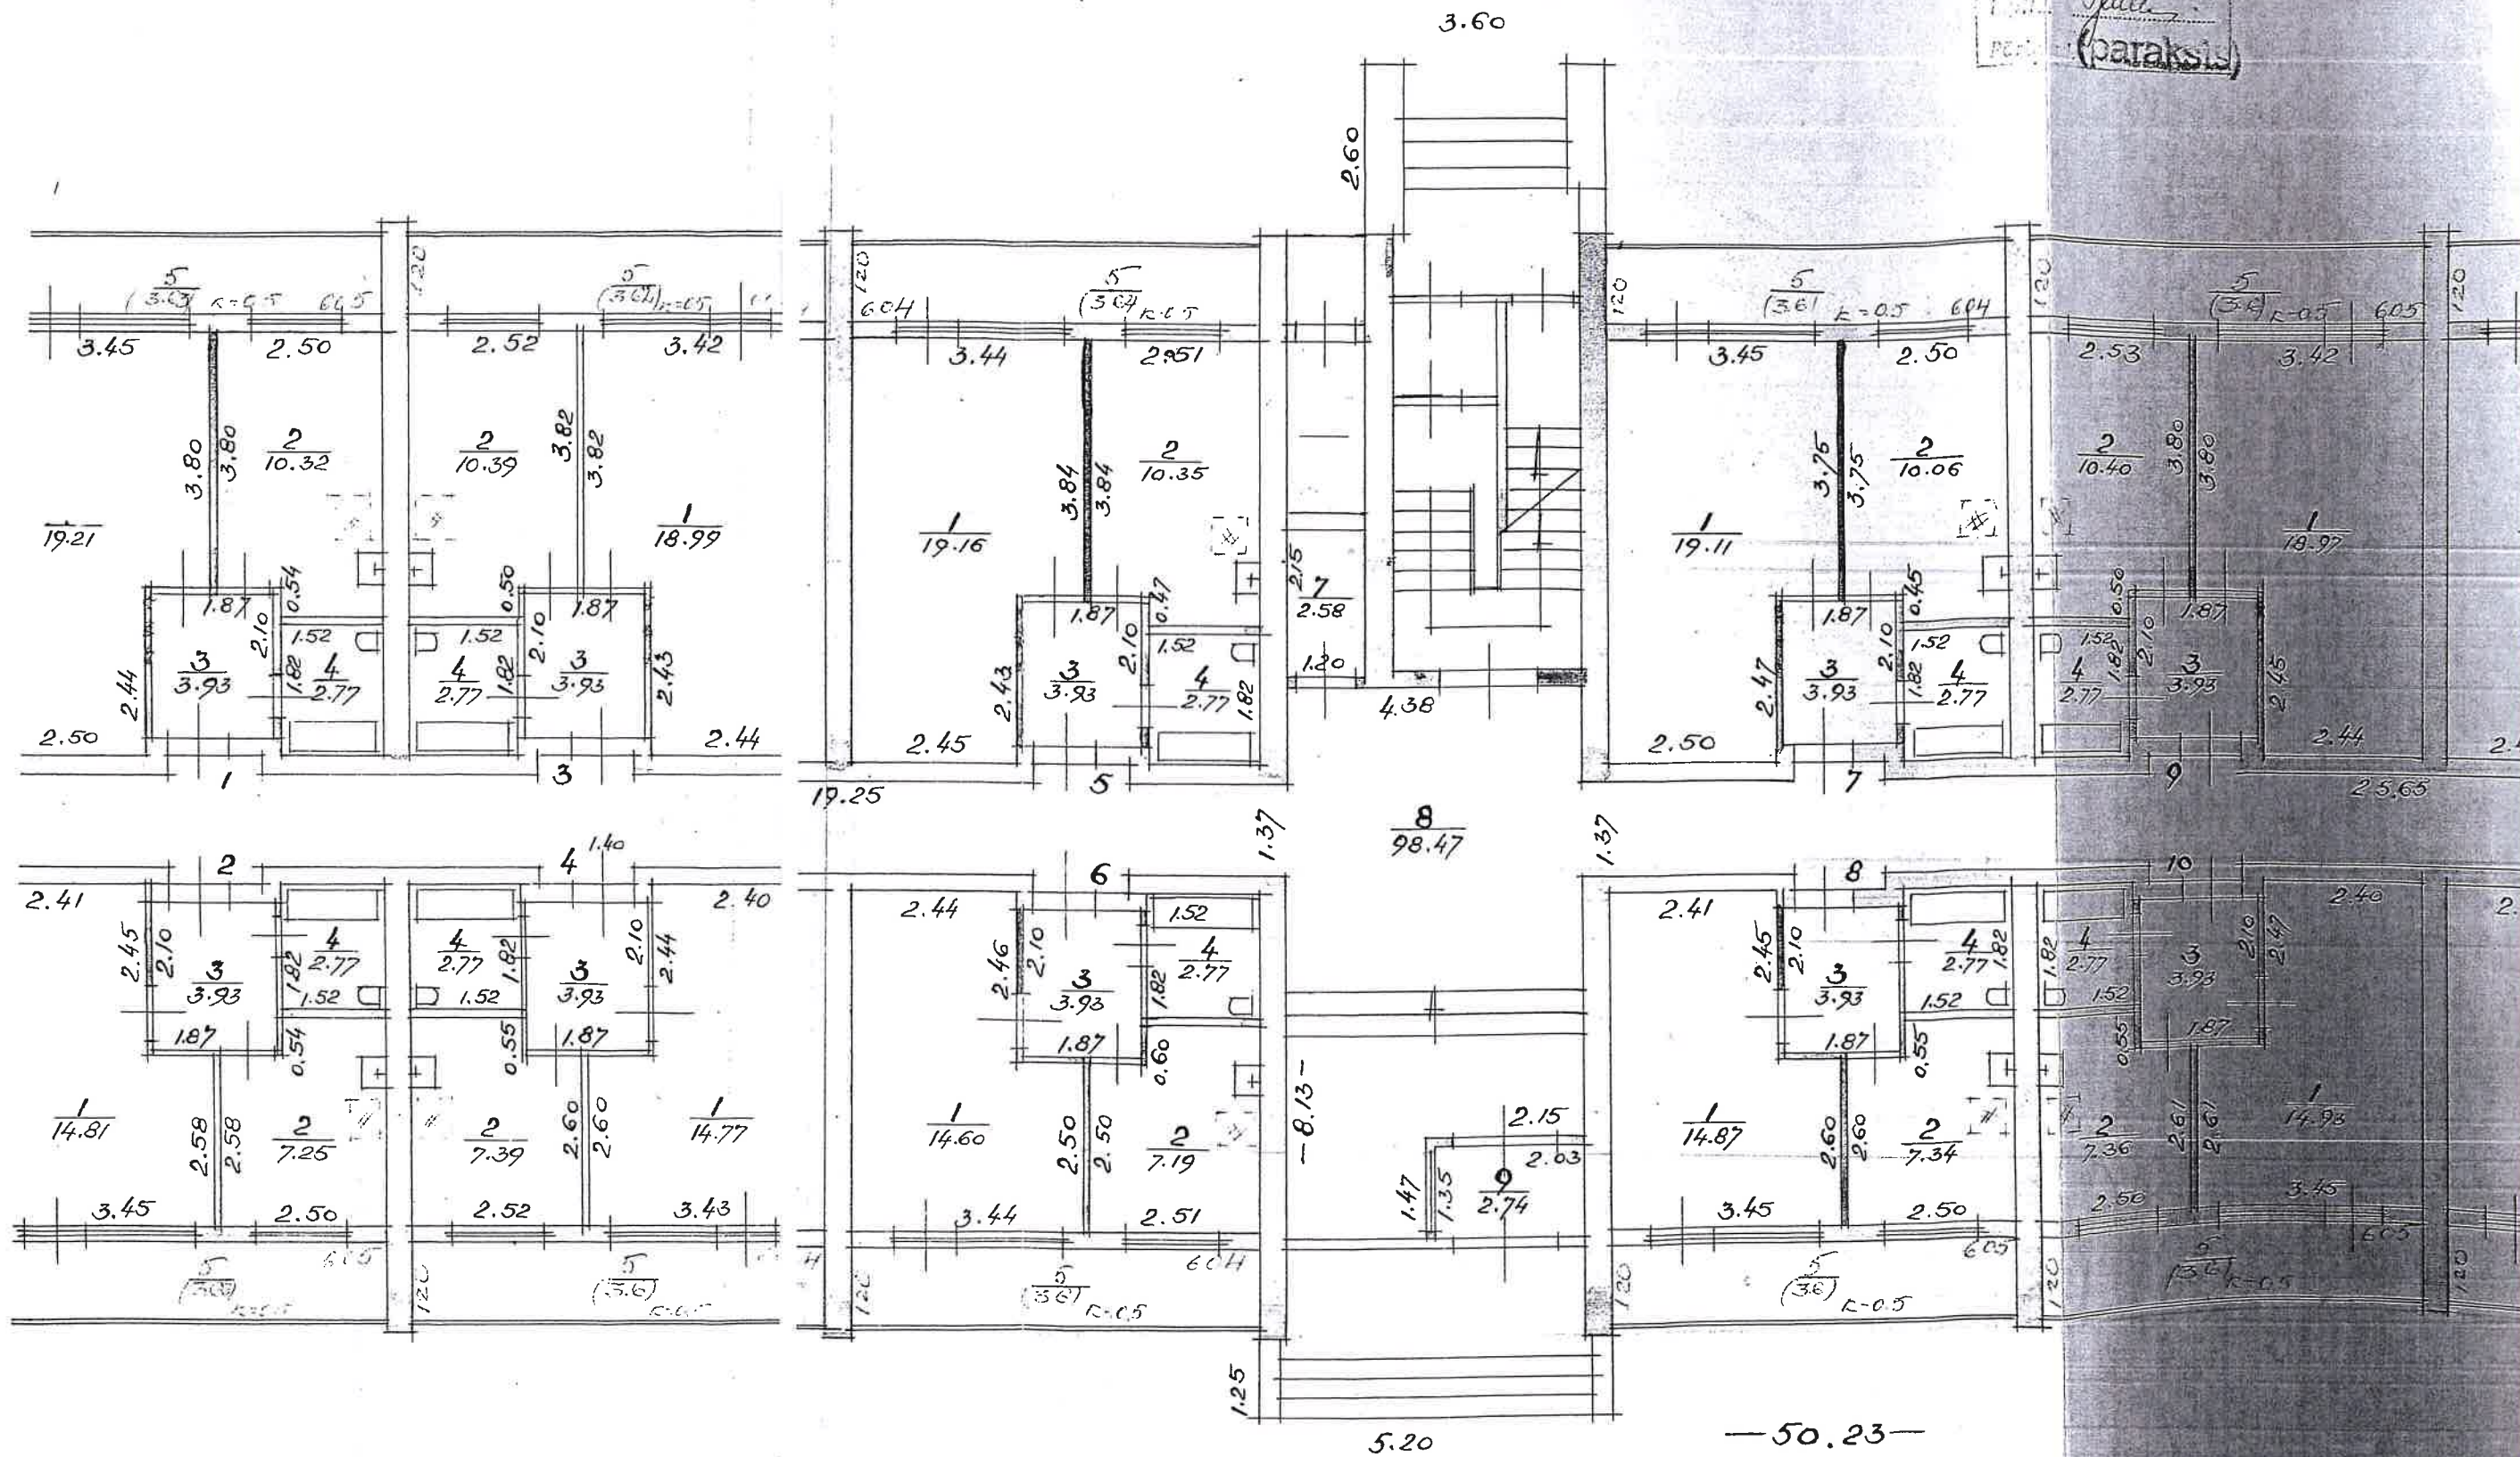

25. 03. 97.

(parasts)

rodas


001/
DABES pag.

RIGAS rajona
DABES pag.

GAISMAS-4

dz. Nr. 23


2.
Stāvs
H= 2.50

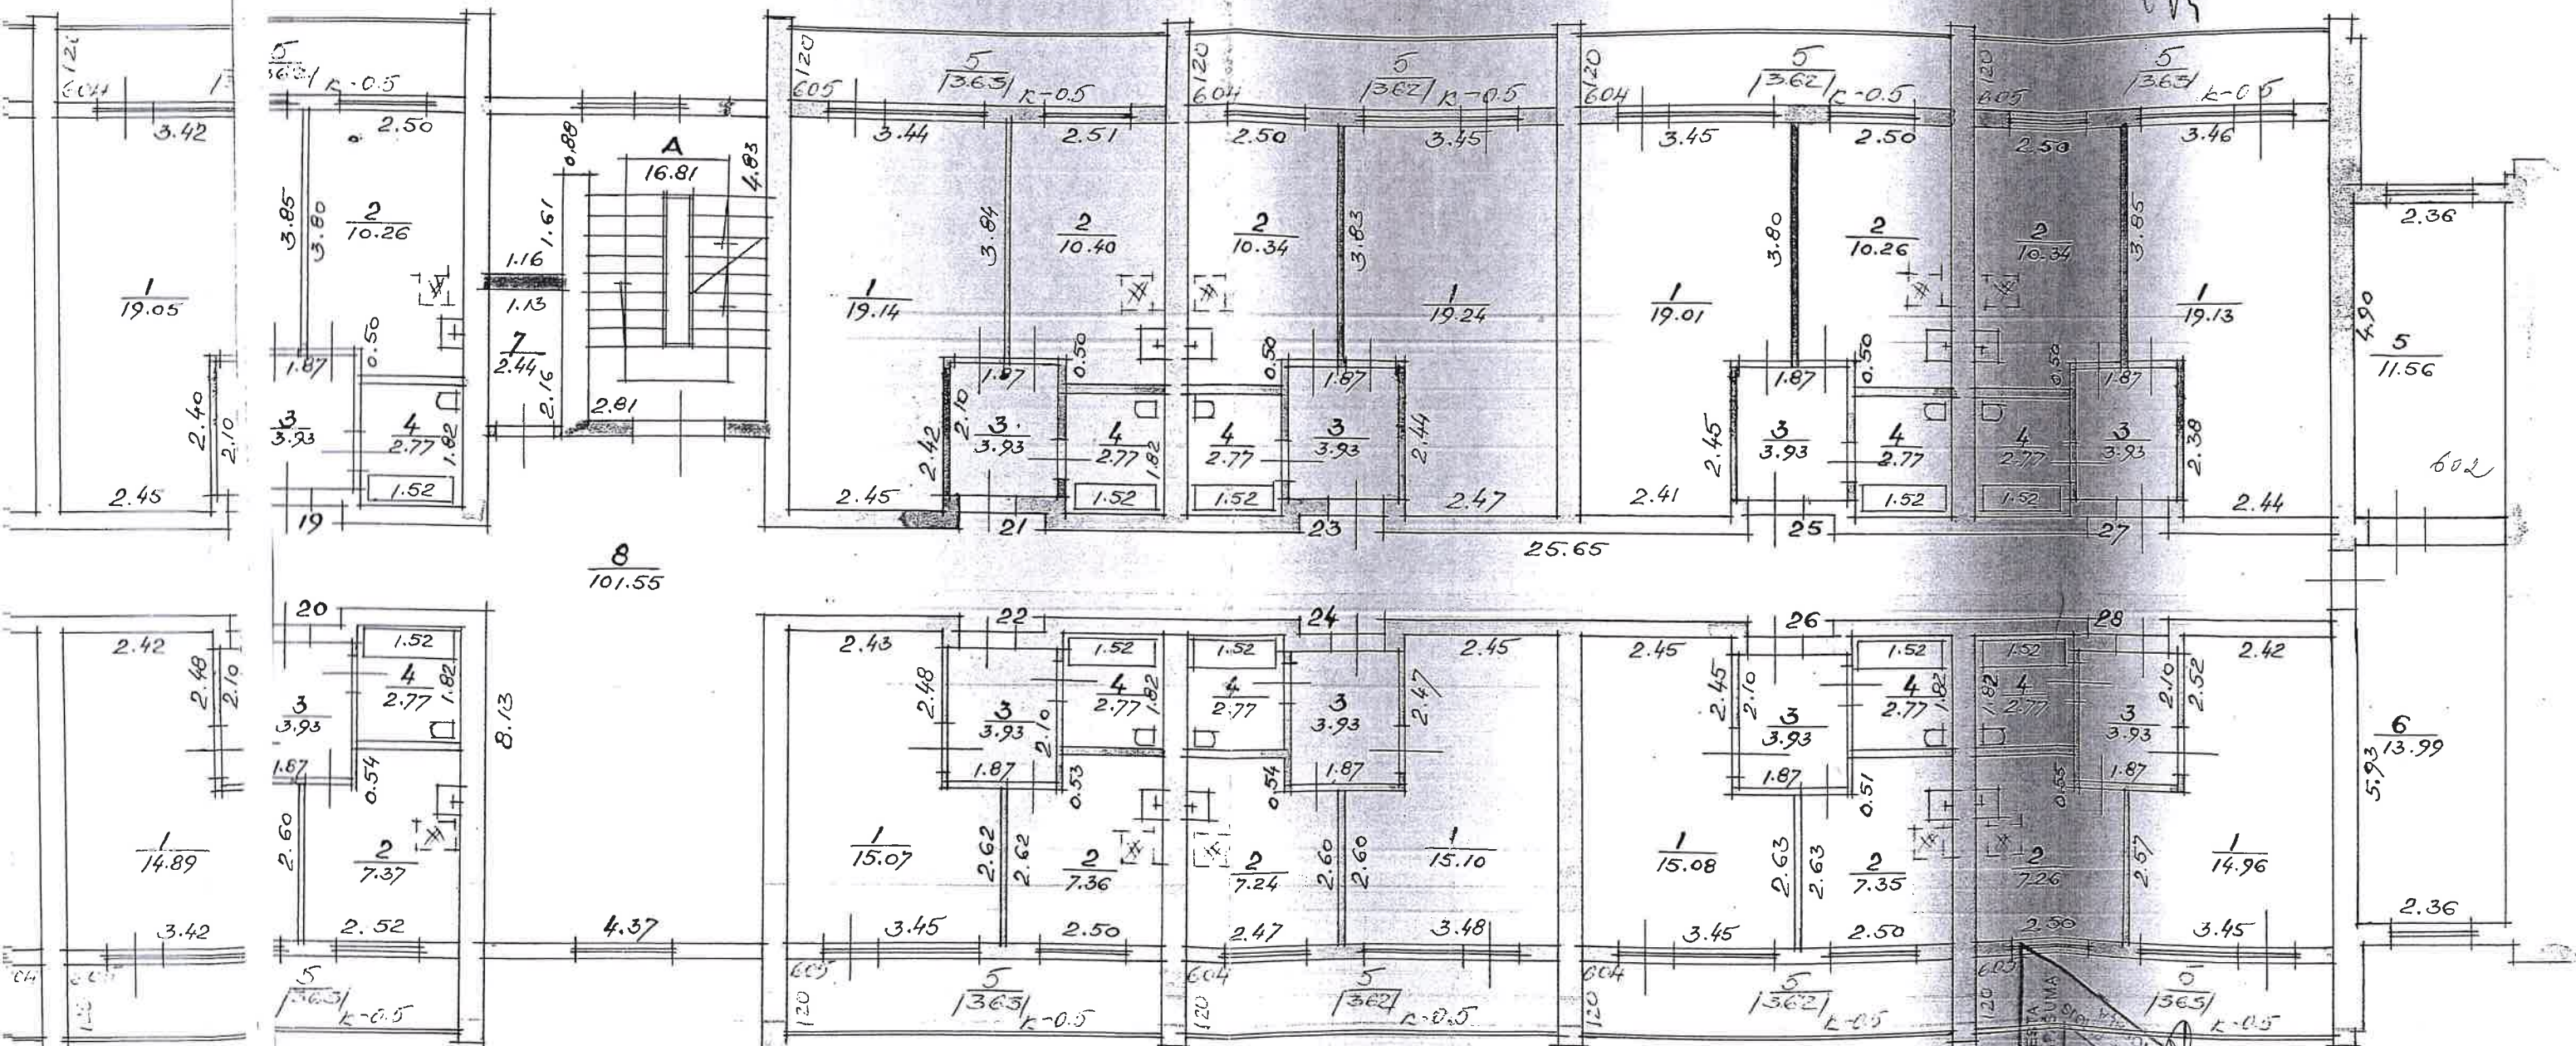

Kopija

Kontrole
RĪGAS RAJONA
DABES PĀRVALDĪBĀ

DECEMBRIS 1976.g.

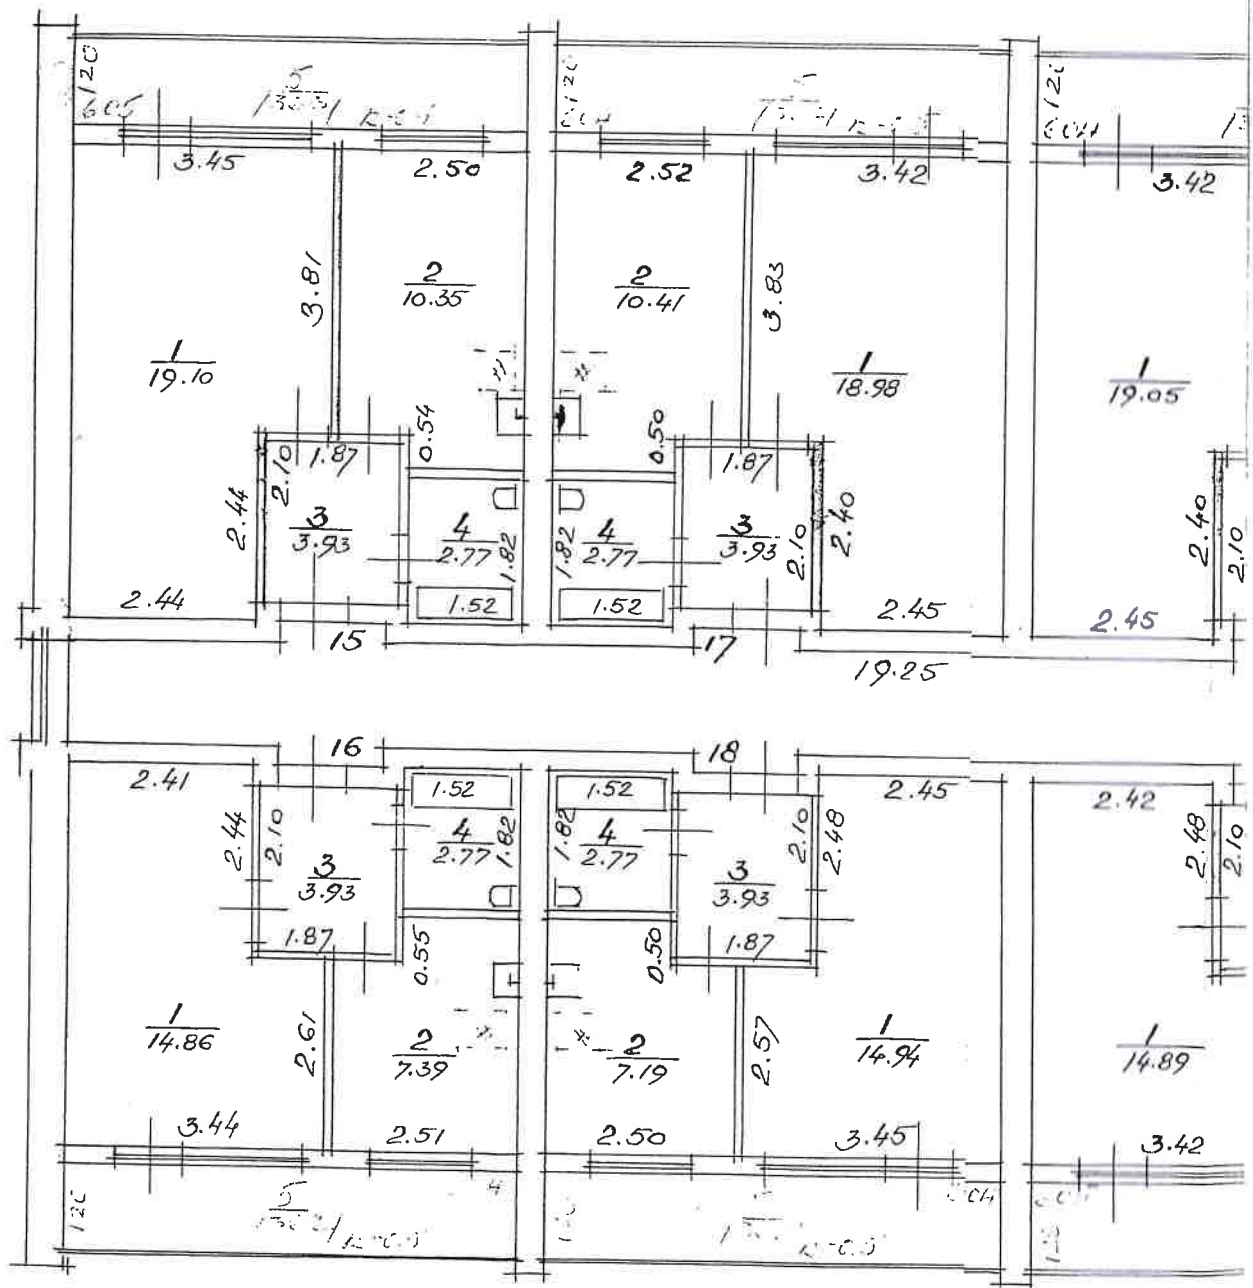

div. N. 42 izmaiņas

Inventarizācijas
dokuments
pārbaud
izmaiņas iz
24. 09. 97.
Izpild. Jūs.
Pārbaud. J. J. J.

ropor

claires pag.


RĪGA

lonā
nora

GAISMA-4

3.

2.50

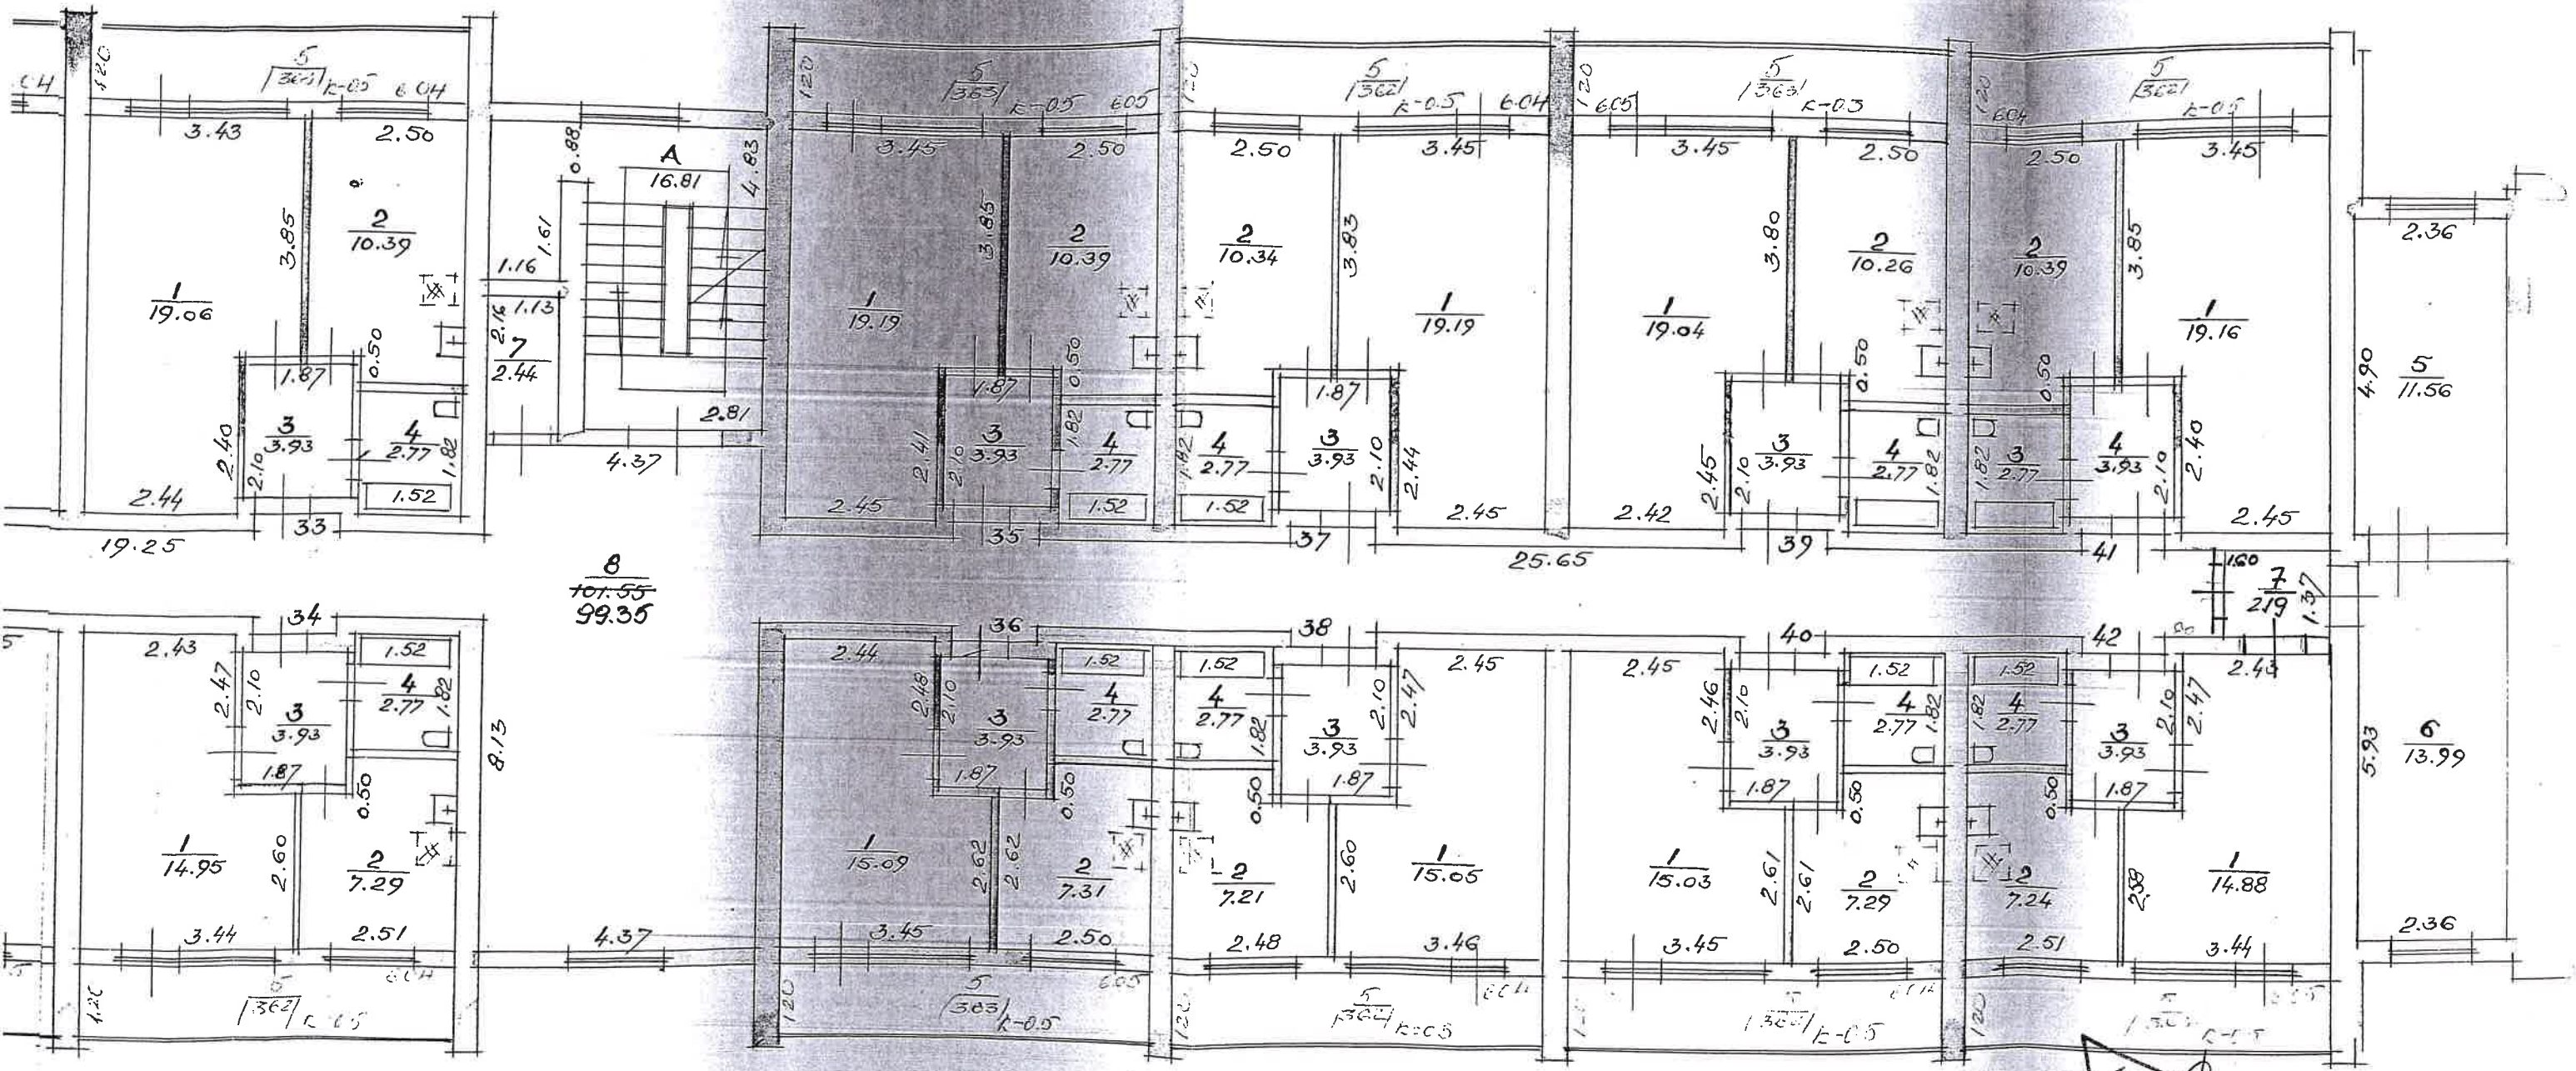

8
101.55
99.35


Kopija par

inventar

Rus

Kontroll

15. DECEMBRĪ 1976. g.

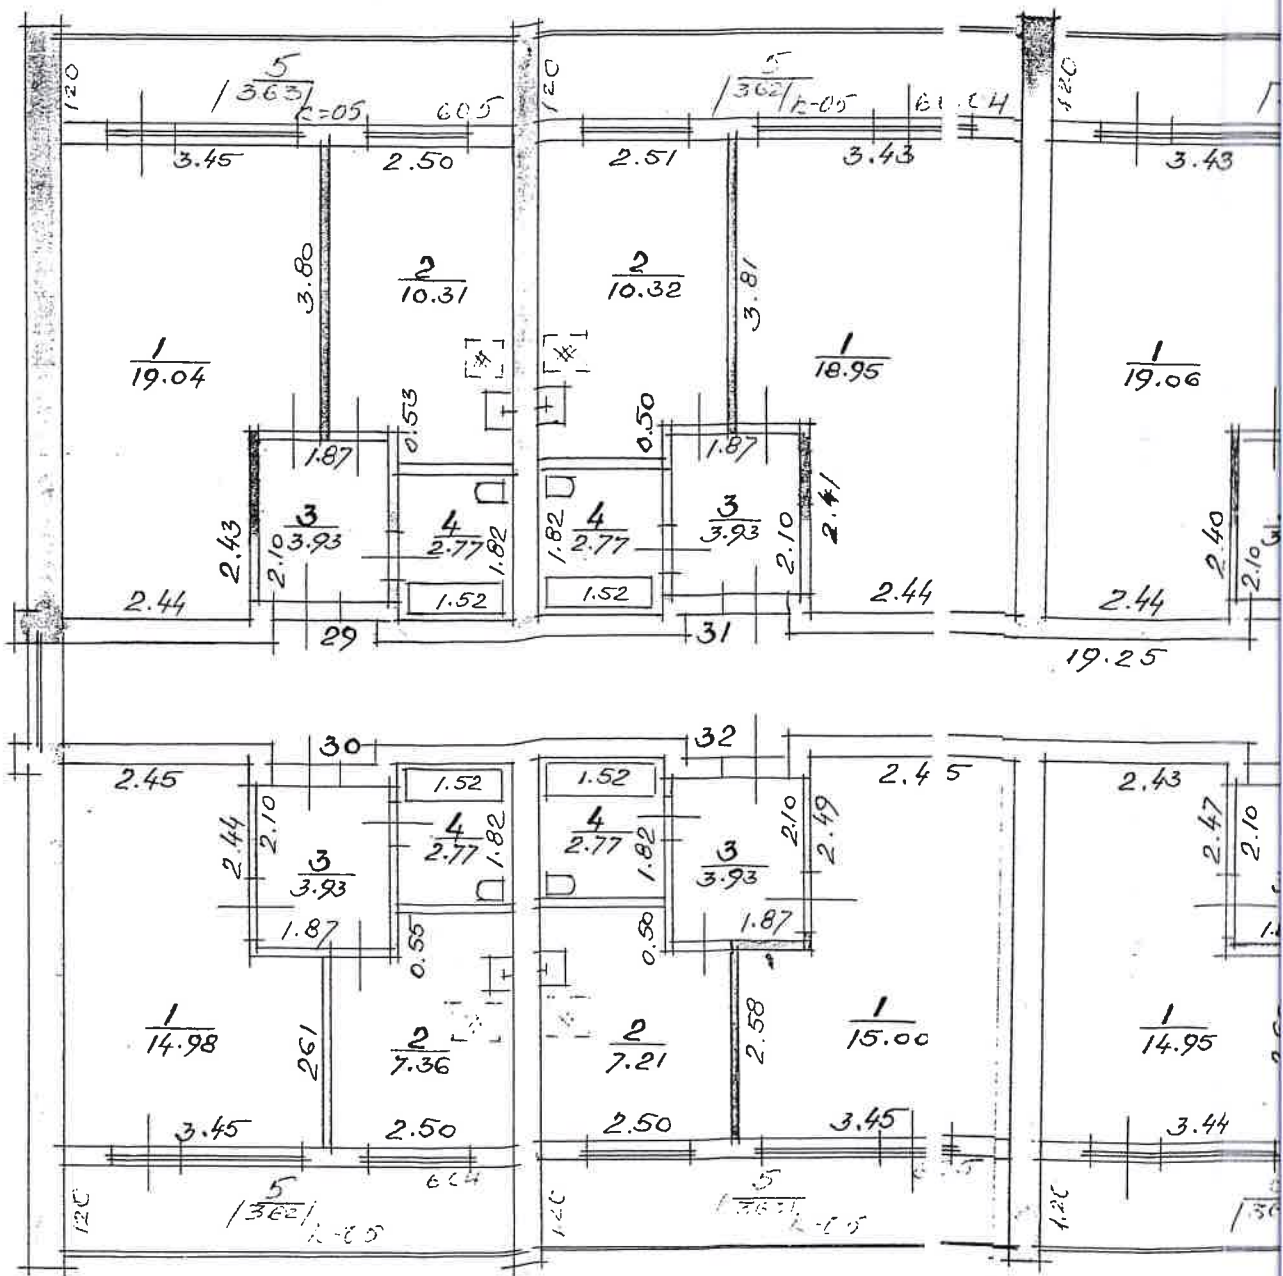

ГОРОД (C.)

ОЛАЙНЕС ДР


РИГАС

КОПИЯ


ГАСИМАС

26. 02. 99.

4.
2.50

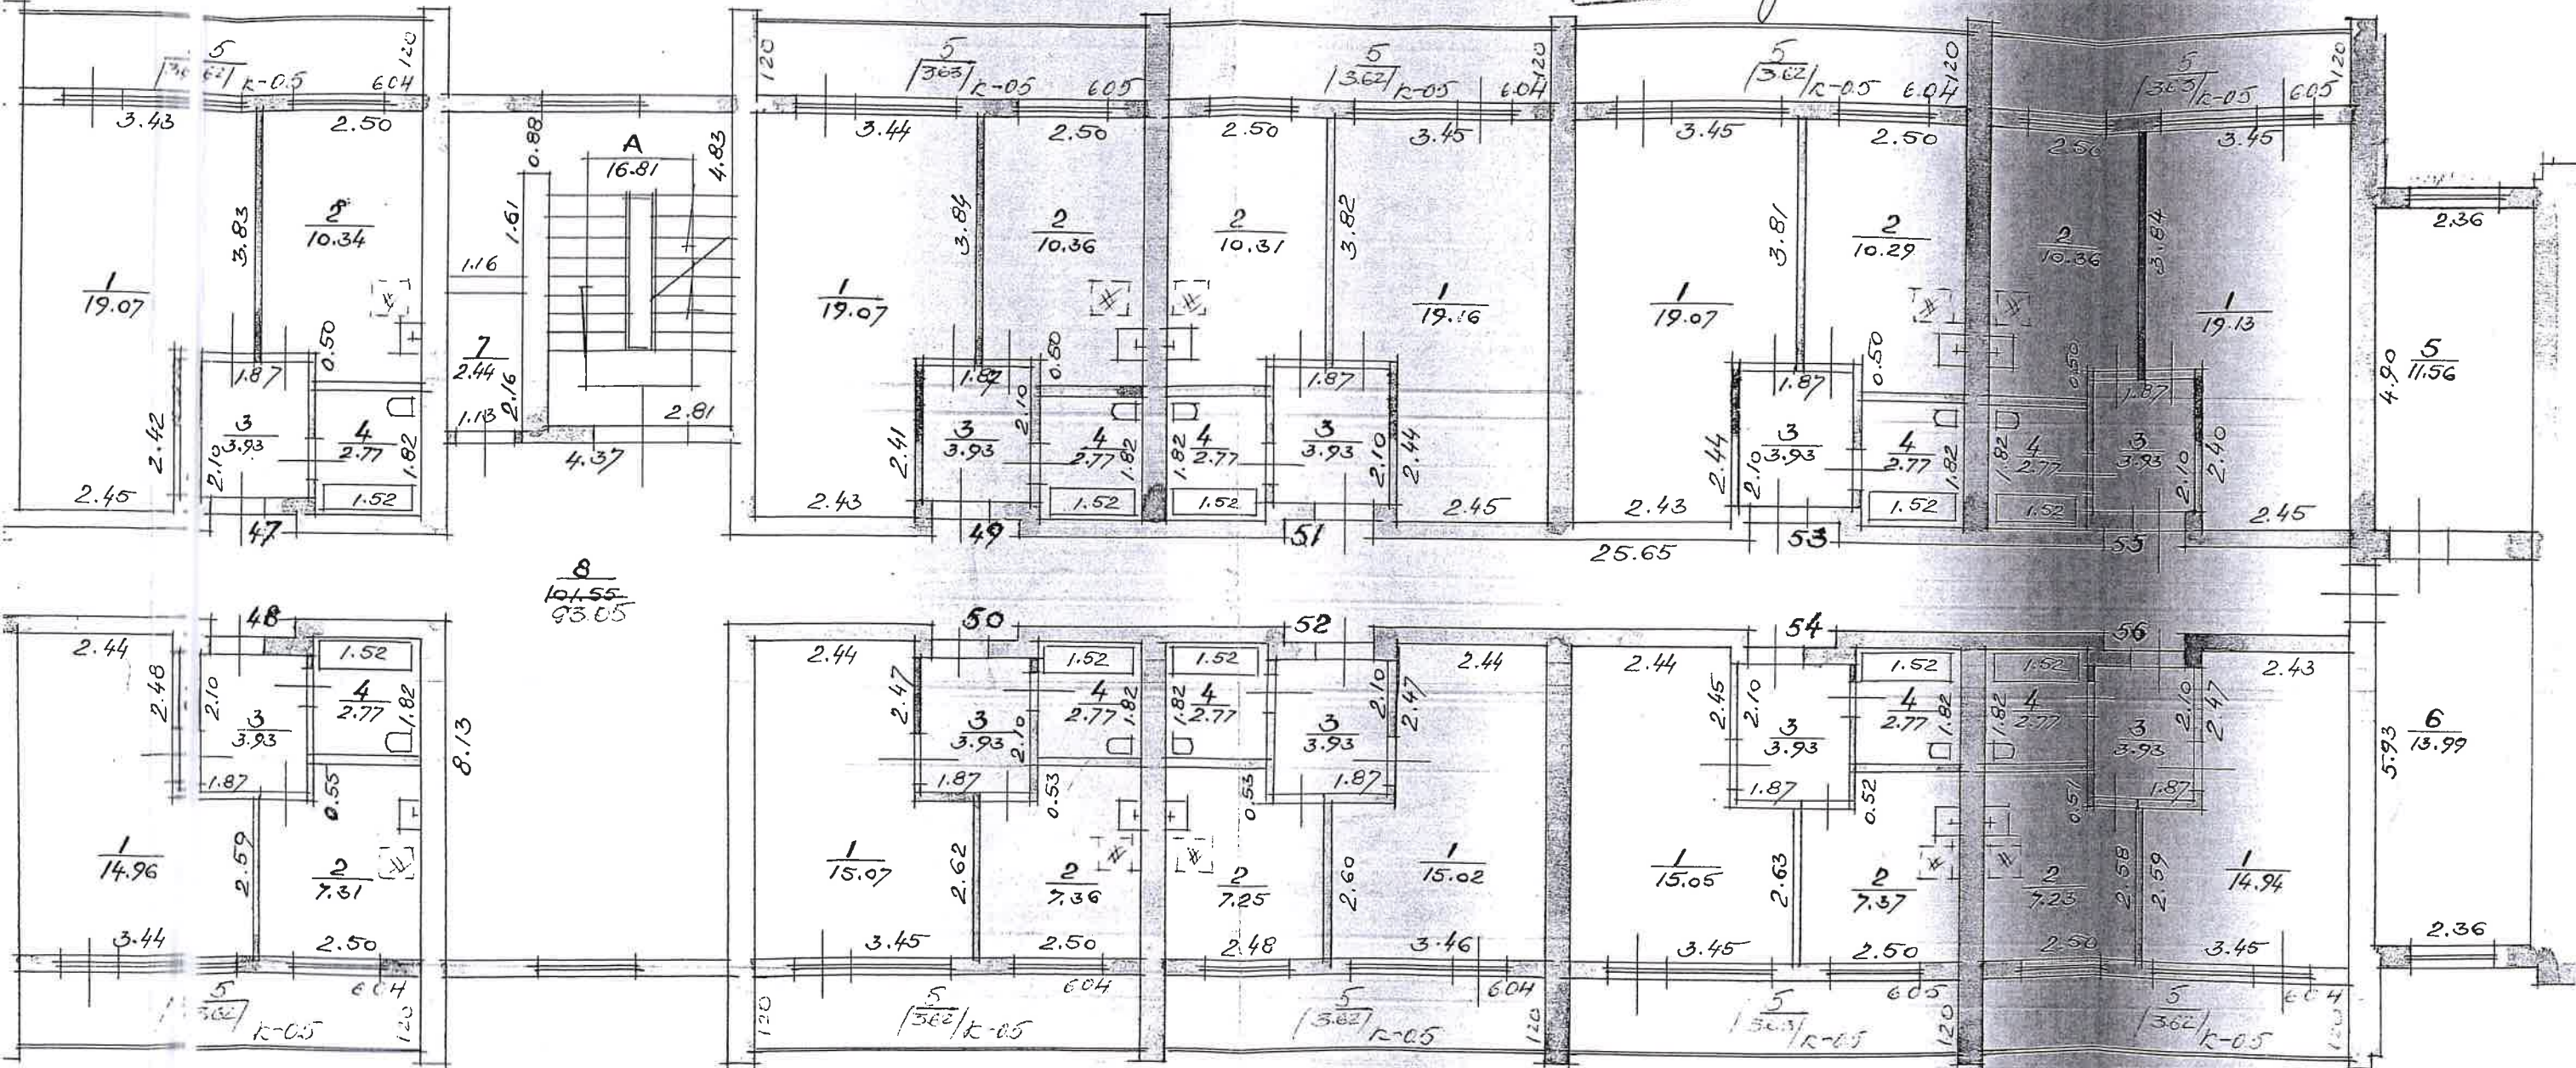


Копия
15. DECEMBER 1999

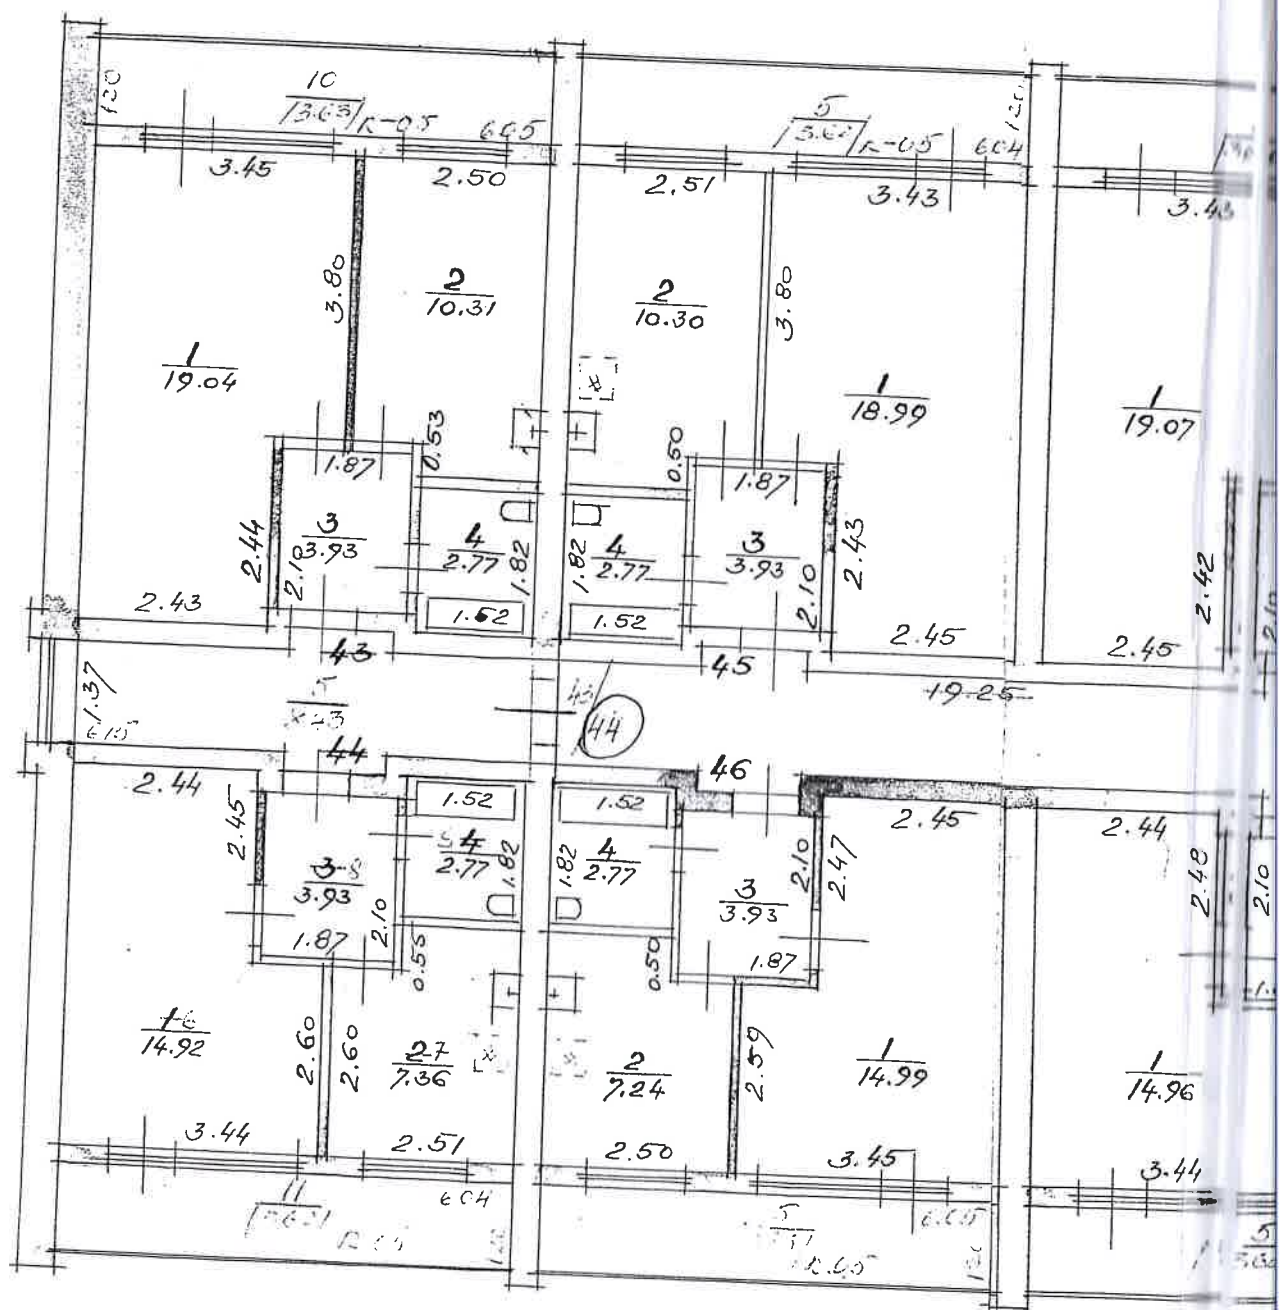


1
 DALBES
 RIGAS
 GAISMAS-4
 5.00
 2.50

26-02-99
 99

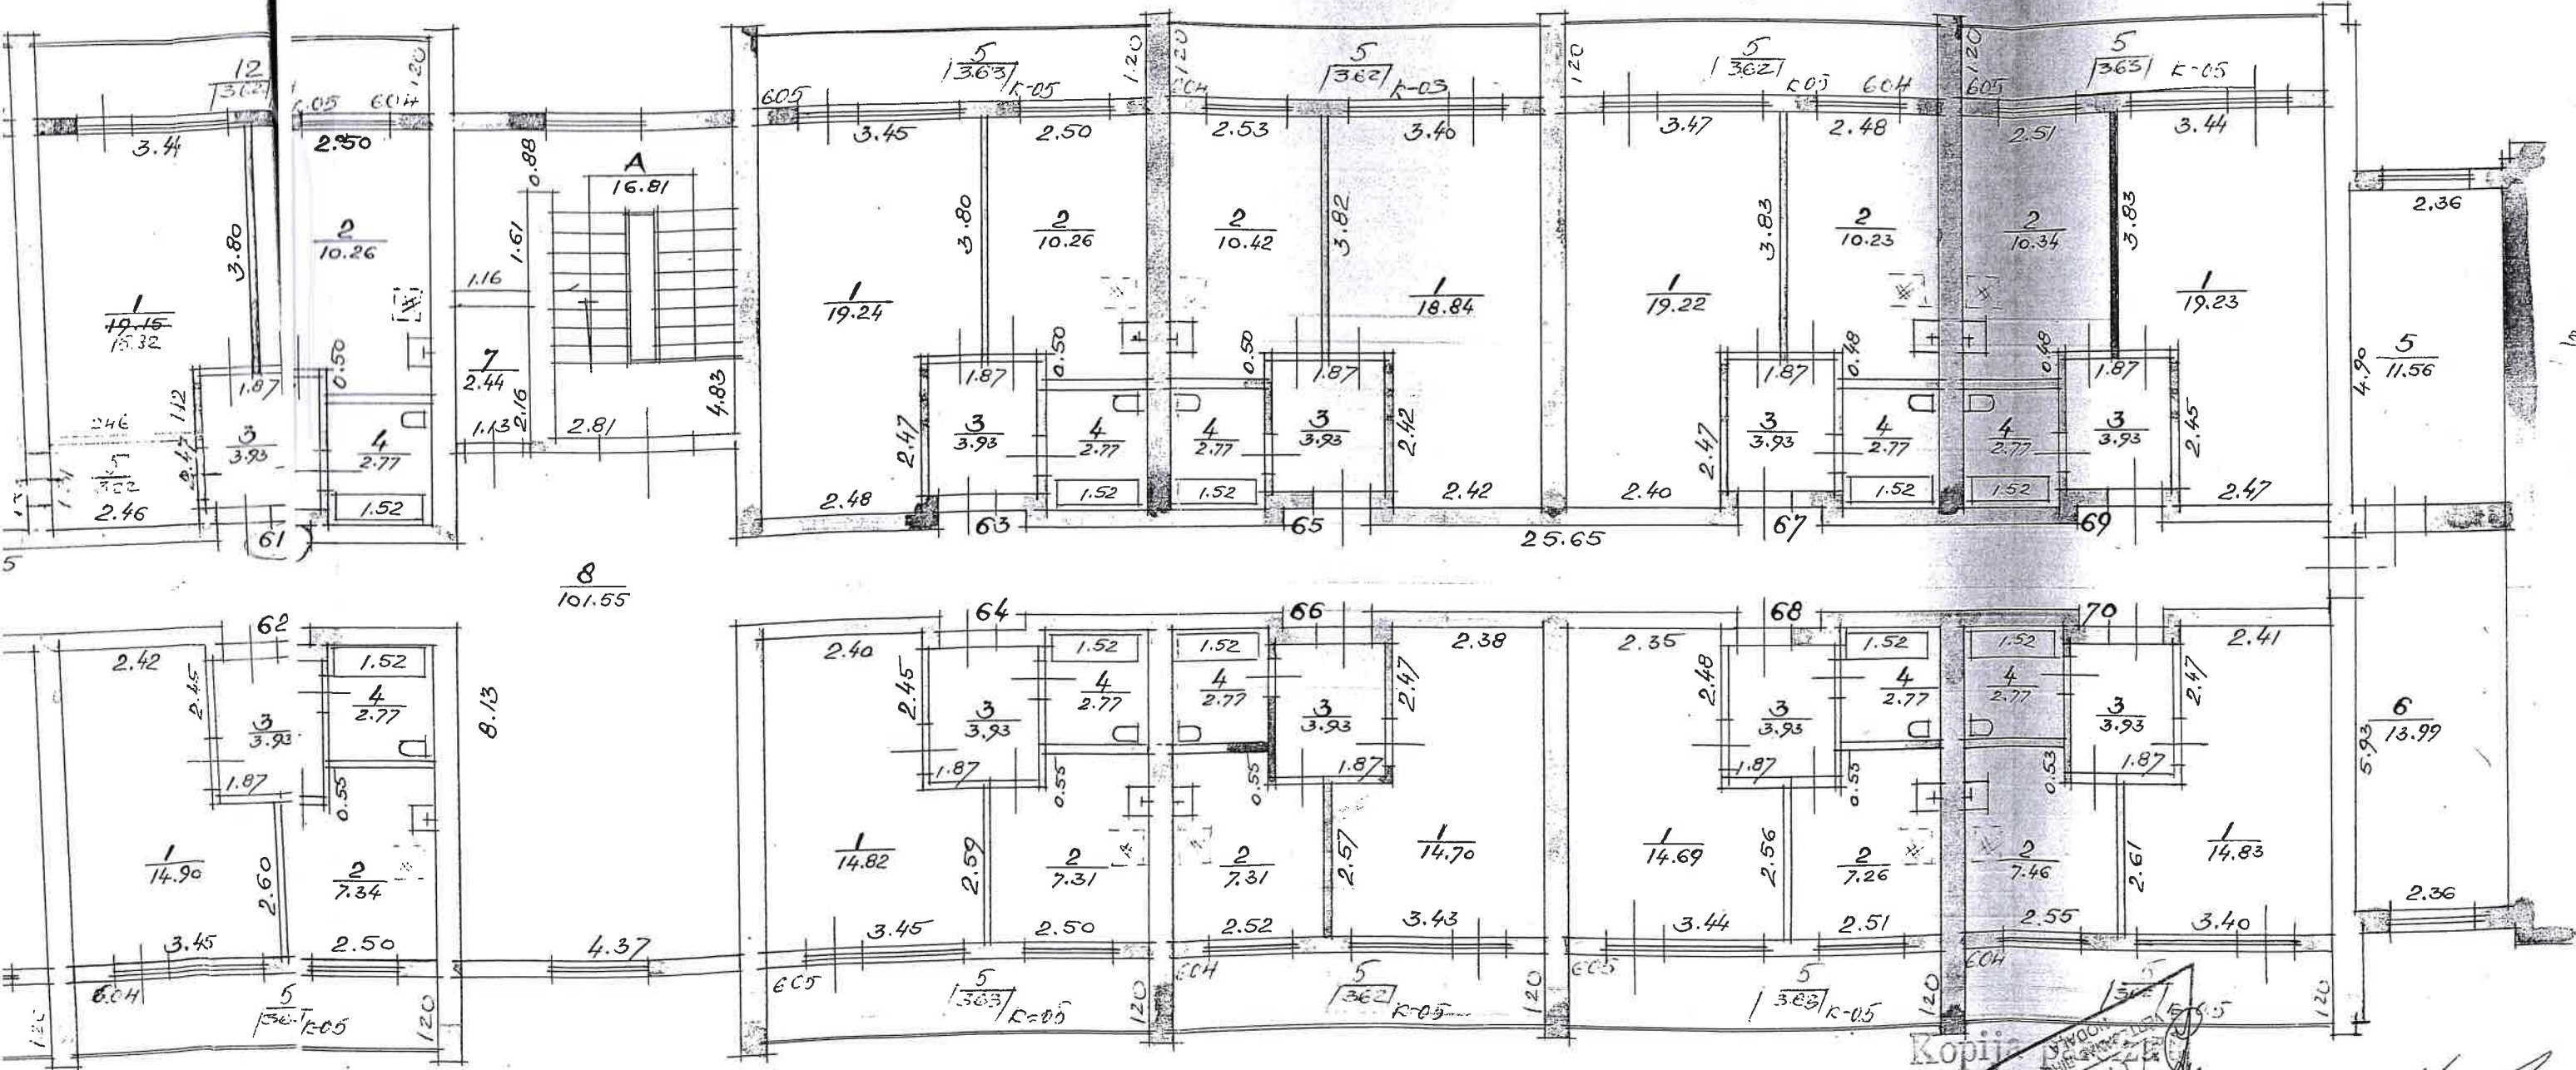

Kopija
 15 DECEMBER 1999

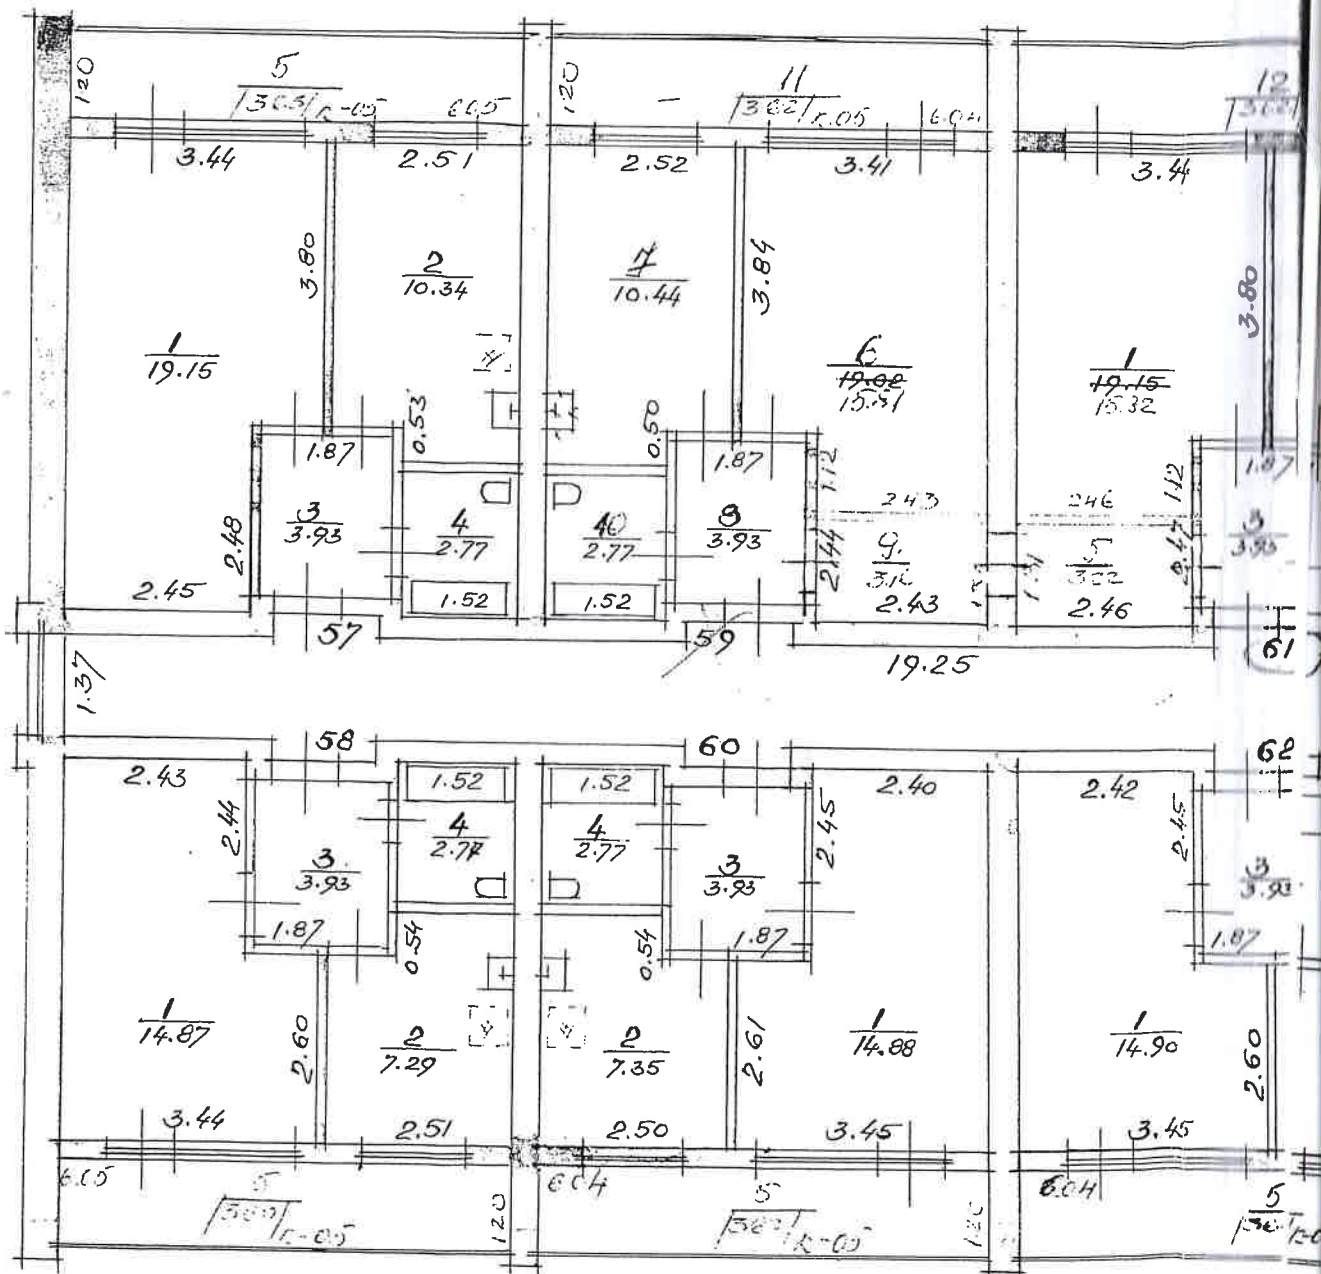

Zemes gabala eksplikācija (m²)

zemes gabala (parceles) laukums (m²) _____

ūvētais laukums (m²) 892

Uz zemes gabala atrodošās celtnes

Nr.	Cēlnes nosaukums	Materiāls		Stāvu skaits	Apbūvēt. laukums m²	Augstums	Tilpums m³	Atjaunošanas vērtība Ls	Nolietošanās %	Pašreizējā vērtība Ls
		sienu	jumta							
	Jaunjamā ēka	4. cē.	1. cē.	5	836.4	1400	11710			
1	Pagrabs	bet.	-	1	1836.4	240	2007	175440	40	105264.
	1. puses augsnis	-	-	1	15.9	-	-			
	Pamalcējs:				852.4		13717	175440		105264.

[illegible]

Nosaukums	Atjaunošanas vērtība Ls	Pašreizējā vērtība Ls	Atjaunošanas vērtība Ls	Pašreizējā vērtība Ls	Atjaunošanas vērtība Ls	Pašreizējā vērtība Ls	Atjaunošana vērtība Ls
	Koef. k- <u>1227/2</u>		Koef. k- _____		Koef. k- _____		Koef. k- _____
Pamatceltnes	175440-	105264-					
Palīgceltnes	-	-					
Izbūves	-	-					
Kopā	175440-	105264-					
Zeme							
Pavisam kopā							
Sastādīja:	199__ . g. 26.02.		199__ . g.		199__ . g.		199__ . g.
Pārbaudīja:	(Paraksts)						
Vadītājs:	(Paraksts)						

Kepi: pareiza.