

NEKUSTAMĀ ĪPAŠUMA TEHNISKĀ PASE

Arhīva lietas Nr. 80

Rīgas rajons

Pilsēta

Olaine

ielā, prosp.

Lengales

mājas Nr.

43

pagasts

māju nosaukums

Kadastra Nr.

Nekustamais īpašums reģistrēts Valsts zemes grāmatu nodaļā

Reģ. dat.

Kadastra Nr.

Zemes grāmatas nodaļas saimnieciskais nosaukums

— raksta
slums

l. Nr.	C
1	55
	22
PM	Pa
12	B
	Free

[illegible]

Zemes gabala eksplikācija (m²)

Izstrādātāja numurs	Visas zemes gabala laukums	Tai skaitā			
		apbūv. lauk.	pagalms	sakņu - augļu dārzs	pārējie
12.		411			
1974.					


Uz zemes gabala atrodošās celtnes

I. Nr.	Celtnes nosaukums	Materiāls		Stāvu skaits	Apbūvēt. laukums m ²	Augstums	Tilpums m ³	Atjaunošanas vērtība Ls	Nolietotības %	Pašreizējā vērtība Ls
		sienu	jumta							
1	55 dzīvokļu dzīv. māja	ķieģeļu	meln.	5	696,7	14,00	9754	115224	24	87540
2	Pasīrabs	betons	-	1	(696,7)	2,50	1742			
3	Balkoni	-	-	1	(104,4)	-	-			
4	Frejās kāpnis	-	-	-	14,5	-	-			
	Celtnes lit. kopā:				411,2		11496	115224		87540

Grunts (fonds)
Грунт (фонд)

Inventarizācijas plāns — Инвентаризационный план

zemes gabalam OLAINES pilsētas RTGAS rajonā
на земельный участок в гор. района
улица Lemgaļu ~~LEHINA~~ ielā № 13 ~~23~~

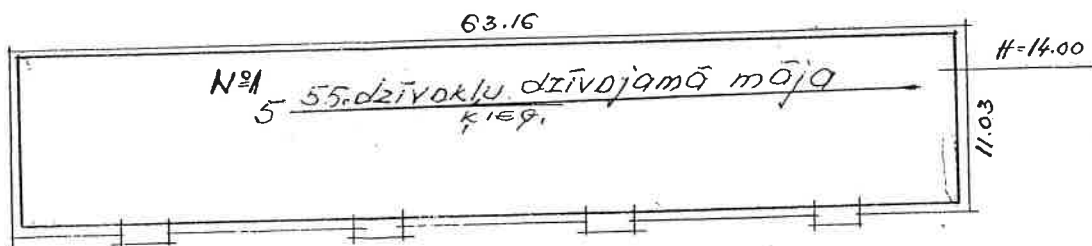

27.1. Arvece

Inventarizācijas dokumenti dabā pārbaudīti un izmaiņas izpildītas	
« <u>27.</u> » die	<u>1997</u> g.
Izpild.	<i>[Signature]</i>
Pārbaud.	<i>[Signature]</i>

Kopija paraksts *[Signature]*

Mērogs
Масштаб 1:500

Tehniķis-inventarizators — Техник инвентаризатор

Kontrolieris — Контролер

28. DECEMBER 1997 g.-r.

šreiz
rība

Pašreiz
vērti
Ls

PLĀNA EKSPLIKĀCIJA

1. rajons Olaines pagasts Rīgas māju nos. _____
 2. prosp. Lemgales mājas Nr. 23

Ceļtnei Nr.	Stāvs	Dzīvokļu Nr.	Telpu Nr.	Telpu nosaukumi	Tumša, pustumša	Laukums pēc iekšējiem izmēriem m ²								Istabu iekš. augst.
						ēkas kop. platība	tajā skaitā						palīglaukums	
							dzīvojamā platība		lodžija balkons					
							kop. platība	tajā skaitā bez apk.						
2	3	4	5	6	7	8	9	10	11	12	13	14	15	
I stāvs														
1	I	1	1	Istaba		12,7	12,7							2,50
			2	Istaba		17,5	17,5							"
			3	Ģaiteinis		5,0						5,0		"
			4	Tualete		1,0						1,0		"
			5	Ļanna ist.		2,1						2,1		"
			6	Ļirtuve		4,5						4,5		"
			Dzīvokļa Nr.1 kopā:			45,8	30,2					15,6		
1	I	2	1	Istaba		15,0	15,0							2,50
			2	Istaba		7,9	7,9							"
			3	Ģaiteinis		3,9						3,9		"
			4	Ļanna ist.		2,1						2,1		"
			5	Tualete		1,0						1,0		"
			6	Ļirtuve		5,2						5,2		"
			Dzīvokļa Nr.2 kopā:			35,1	22,9					12,2		
1	I	3	1	Istaba		17,3	17,3							2,50
			2	Istaba		12,3	12,3							"
			3	Ģaiteinis		5,4						5,4		"
			4	Tualete		1,0						1,0		"
			5	Ļanna ist.		2,1						2,1		"
			6	Ļirtuve		7,4						7,4		"
			Dzīvokļa Nr.3 kopā:			45,5	29,6					15,9		

Izpildīja

DP

Pārbaudīja

U

Ieraksta datums	Celtnei Nr.	Stāvs	Dzīvokļu Nr.	Telpu Nr.	Telpu nosaukumi	Tumša, pustumša	Laukums pēc iekšējiem izmēriem m²							Istabu iekš. augst.
							ēkas kop. platība	tajā skaitā					palīglaikums	
								dzīvojamā platība		lodžija balkons				
								kop. platība	tajā skaitā bez apk.					
1	2	3	4	5	6	7	8	9)	10	11	12	13	14	15
17.12.1994.	I	I	16	1	Istaba		12,3	12,3						2,50
				2	Istaba		11,0	11,0						"
				3	Istaba		15,1	15,1						"
				4	Garšenis		5,1						5,1	"
				5	Vanuvas ist.		2,1						2,1	"
				6	Tualete		1,0						1,0	"
				7	Virtuve		7,7						7,7	"
Dzīvoklis Nr.16 kopā:							54,3	38,4					15,9	
	I	I	17	1	Istaba		13,7	13,7						2,50
				2	Virtuve		5,4						5,4	"
				3	Vanuvas ist.		3,2						3,2	"
				4	Garšenis		3,9						3,9	"
Dzīvoklis Nr.17 kopā:							26,2	13,7					12,5	
	I	I	18	1	Istaba		17,6	17,6						2,50
				2	Istaba		12,4	12,4						"
				3	Garšenis		5,3						5,3	"
				4	Vanuvas ist.		2,1						2,1	"
				5	Tualete		1,0						1,0	"
				6	Virtuve		7,8						7,8	"
Dzīvoklis Nr.18 kopā:							46,2	30,0					16,2	
	I	I	21	1	Istaba		12,7	12,7						2,50
				2	Istaba		12,7	12,7						"
				3	Istaba		17,4	17,4						"
				4	Istaba		12,0	12,0						"
				5	Garšenis		5,1						5,1	"
				6	Vanuvas ist.		2,1						2,1	"
				7	Tualete		1,0						1,0	"

Izpildīja

DP

Pārbaudīja

P

DP

PLĀNA EKSPLIKĀCIJA

Izstrādātais rajons Olaines pagasts Rīgas māju nos. _____Mājas Nr. 23

Laukums pēc iekšējiem izmēriem m²														
Ģeomet. Nr.	Stāvs	Dzīvokļa Nr.	Telpu Nr.	Telpu nosaukumi	Tumša, pustumša	ēkas kop. platība	tajā skaitā							Istabu iekš. augst.
							dzīvojamā platība		lodžija balkons				palīglaukums	
							kop. platība	tajā skaitā bez apk.						
1	2	3	4	5	6	7	8	9	10	11	12	13	14	15
2,50	1	I	31	8	Virtuve		4,4						4,4	2,50
					Dzīvoklis Nr. 31 kopā:		40,4	54,8					15,9	
	1	I	32	1	Istaba		12,5	12,5						2,50
				2	Istaba		17,3	17,3						"
				3	Istaba		12,8	12,8						"
				4	Ģeizenis		4,8						4,8	4
				5	Dzīvoklis Nr. 32 kopā:		2,1						2,1	4
				6	Tualete		1,0						1,0	"
				7	Virtuve		4,6						4,6	"
2,50					Dzīvoklis Nr. 32 kopā:		58,1	42,6					15,5	
	1	I	41	1	Istaba		15,1	15,1						2,50
				2	Istaba		10,9	10,9						"
				3	Istaba		12,1	12,1						"
				4	Ģeizenis		5,1						5,1	4
				5	Dzīvoklis Nr. 41 kopā:		2,0						2,0	4
				6	Tualete		1,0						1,0	"
				7	Virtuve		4,4						4,4	"
1,50					Dzīvoklis Nr. 41 kopā:		53,6	38,1					15,5	
	1	I	42	1	Istaba		14,5	14,5						2,50
				2	Virtuve		5,2						5,2	4
				3	Dzīvoklis Nr. 42 kopā:		3,4						3,4	4

Izpildīja

Pārbaudīja

Kopija pareiza

Ieraksta datums	Celtnei Nr.	Stāvs	Dzīvokļu Nr.	Telpu Nr.	Telpu nosaukumi	Tumša, pustumša	Laukums pēc iekšējiem izmēriem m ²							Istabu iekš. augst.
							ēkas kop. platība	tajā skaitā					palīglaukums	
								dzīvojamā platība		terāzija balkons				
								kop. platība	tajā skaitā bez apk.					
1	2	3	4	5	6	7	8	9	10	11	12	13	14	15
07.12. 1997.	1	I	42	4	Gaišenis		3.0						3.0	2.50
			Dzīvoklis Nr.42 kopā:				26.1	14.5					11.6	
	1	I	43	1	Istaba		17.1	17.1						2.50
				2	Istaba		12.3	12.3						"
				3	Gaišenis		5.2						5.2	"
				4	Vanuvas ist.		2.1						2.1	"
				5	Tualetes		1.0						1.0	"
				6	Virtuve		7.4						7.4	"
			Dzīvoklis Nr.43 kopā:				45.1	29.4					15.7	
			I stāva dzīvokli kopā:				506.7	344.2					162.5	
					II stāvs									
07.12. 1997.	1	II	4	1	Istaba		12.9	12.9						2.50
				2	Istaba		17.3	17.3						"
				3	Gaišenis		5.0						5.0	"
				4	Tualetes		1.0						1.0	"
				5	Vanuvas ist.		2.1						2.1	"
				6	Virtuve		7.4						7.4	"
				7	Balkons		1.0			1.0				"
			Dzīvoklis Nr.4 kopā:				46.7	30.2		1.0			15.5	
	1	II	5	1	Istaba		15.1	15.1						2.50
				2	Istaba		7.8	7.8						
				3	Gaišenis		4.0						4.0	
				4	Vanuvas ist.		2.0						2.0	
				5	Tualetes		1.0						1.0	
				6	Virtuve		5.3						5.3	

Izpildīja

Dp

Pārbaudīja

R

Kopija pareiza

Dp

Ieraksta datums	Celtnei Nr.	Stāvs	Dzīvokļa Nr.	Telpu Nr.	Telpu nosaukumi	Tumša, pustumša	Laukums pēc iekšējiem izmēriem m²								Istabu iekš. augst.
							ēkas kop. platība	tajā skaitā							
								dzīvojamā platība		balkons				palīglaukums	
								kop. platība	tajā skaitā bez apl.						
1	2	3	4	5	6	7	8	9	10	11	12	13	14	15	
07.12.1997	1	I	42	4	gaitenis		3,0							3,0	2,50
			Dzīvoklis Nr. 42 kopā:				26,1	14,5						11,6	
	1	I	43	1	Istaba		17,1	17,1							2,50
				2	Istaba		12,3	12,3							"
				3	gaitenis		5,2						5,2		"
				4	Daunas iel.		2,1						2,1		"
				5	Tualete		1,0						1,0		"
				6	Virtuve		7,4						7,4		"
			Dzīvoklis Nr. 43 kopā:				45,1	29,4					15,7		
			I stāva dzīvokli kopā:				506,7	344,2					162,5		
					II stāvs										
07.12.1997	1	II	4	1	Istaba		12,9	12,9							2,50
				2	Istaba		17,3	17,3							"
				3	gaitenis		5,0						5,0		"
				4	Tualete		1,0						1,0		"
				5	Daunas iel.		2,1						2,1		"
				6	Virtuve		7,4						7,4		"
				7	Balkons		1,0			1,0					—
			Dzīvoklis Nr. 4 kopā:				46,7	30,2		1,0			15,5		
	1	II	5	1	Istaba		15,1	15,1							2,50
				2	Istaba		7,8	7,8							
				3	gaitenis		4,0						4,0		
				4	Daunas iel.		2,0						2,0		
				5	Tualete		1,0						1,0		
				6	Virtuve		5,3						5,3		

Izpildīja

DP

Pārbaudīja

R

Kopija pareiza

PLĀNA EKSPLIKĀCIJA

Mācīte rajons Rīgas pagasts māju nos.

Jemgales mājas Nr. 23

Ceturk. Nr.	Stāvs	Dzīvokļu Nr.	Telpu Nr.	Telpu nosaukumi	Tumša, pustumša	Laukums pēc iekšējiem izmēriem m ²								Istabu iekš. augst.
						ēkas kop. platība	tajā skaitā							
							dzīvojamā platība		terasa balkons				palīglaukums	
							kop. platība	tajā skaitā bez apk.						
1	2	3	4	5	6	7	8	9	10	11	12	13	14	15
1	IV	5	4	Balkons			1,0			1,0				2,50
				Dzīvoklis Nr. 5 kopā:			36,2	22,9		1,0			12,3	
1	I	6	1	Istaba			14,3	14,3						2,50
			2	Istaba			12,4	12,4						"
			3	Garšenis			5,3						5,3	"
			4	Toaletes			1,0						1,0	"
			5	Vanuvas ist.			2,1						2,1	"
			6	Virtuve			7,6						7,6	"
			7	Balkons			1,0			1,0				—
				Dzīvoklis Nr. 6 kopā:			46,7	29,4		1,0			16,0	
1	II	19	1	Istaba			12,8	12,8						2,50
			2	Istaba			11,0	11,0						"
			3	Istaba			15,1	15,1						"
			4	Garšenis			5,4						5,4	"
			5	Vanuvas ist.			2,1						2,1	"
			6	Toaletes			1,0						1,0	"
			7	Virtuve			7,6						7,6	"
			8	Balkons			1,0			1,0				—
				Dzīvoklis Nr. 19 kopā:			56,0	38,9		1,0			16,1	

Izpildīja

dp

Pārbaudīja


li

Ieraksta datums	Celtnei Nr.	Stāvs	Dzīvokļu Nr.	Telpu Nr.	Telpu nosaukumi	Tumša, pustumša	Laukums pēc iekšējiem izmēriem m²							Istabu iekš. augst.	
							ēkas kop. platība	tajā skaitā					palīglaikums		
								dzīvojamā platība		balkons					
								kop. platība	tajā skaitā bez apk.						
1	2	3	4	5	6	7	8	9\	10	11	12	13	14	15	
4.12. 1999.	I	II	20	1	Staba		14,8	14,8							2,50
				2	Virtuve		5,4							5,4	"
				3	Vanuvas ist.		3,3							3,3	"
				4	Garšenis		3,6							3,6	"
				Dzīvoklis Nr. 20 kopā:				24,1	14,8						12,3
	I	II	21	1	Staba		14,7	14,7							2,50
				2	Staba		12,5	12,5							"
				3	Garšenis		5,3							5,3	"
				4	Vanuvas ist.		2,1							2,1	"
				5	Tualete		1,0							1,0	"
				6	Virtuve		4,7							4,7	"
				7	Balkons		1,0			1,0					-
				Dzīvoklis Nr. 21 kopā:				47,3	30,2		1,0				16,1
	I	II	33	1	Staba		12,4	12,4							2,50
				2	Staba		12,8	12,8							"
				3	Staba		14,4	14,4							"
				4	Staba		11,9	11,9							"
				5	Garšenis		5,0							5,0	"
				6	Vanuvas ist.		2,1							2,1	"
				7	Tualete		1,0							1,0	"
				8	Virtuve		4,5							4,5	"
				9	Balkons		1,0			1,0					-
				Dzīvoklis Nr. 33 kopā:				71,4	54,8		1,0				15,6
	I	II	34	1	Staba		12,5	12,5						2,50	
				2	Staba		14,3	14,3							"
				3	Staba		12,8	12,8							"
				4	Garšenis		5,0							5,0	"

Izpildīja



Pārbaudīja



Kopija pareiza



PLĀNA EKSPLIKĀCIJA

Istabu iekš. augst.

15

Olaine

rajons

Rēgas

pagasts

māju nos.

Kemgales

mājas Nr.

23

2,50

4

4

2	3	4	5	6	7	Laukums pēc iekšējiem izmēriem m²								15
						8	tajā skaitā							
							9	dzīvojamā platība		11	12	13	14	
								10	10					
Stāvs	Dzīvokļu Nr.	Telpu Nr.	Telpu nosaukumi	Tumša, pustumša	ēkas kop. platība	kop. platība	tajā skaitā bez apk.	balcons				palīglaukums	Istabu iekš. augst.	
1	II	34	5	Dzīvoklis	2,1							2,1	2,50	
			6	Tualets	1,0							1,0	4	
			7	Virtuve	4,6							4,6	4	
			8	Balkons	1,0			1,0					—	
			Dzīvoklis Nr. 34 kopā:			59,3	42,6		1,0			15,7		
1	II	44	1	Istaba	15,8	15,8							2,50	
			2	Istaba	11,3	11,3							4	
			3	Istaba	12,4	12,4							4	
			4	Garšenis	5,2							5,2	4	
			5	Dzīvoklis	2,1							2,1	4	
			6	Tualets	1,0							1,0	4	
			7	Virtuve	4,4							4,4	4	
			8	Balkons	1,0			1,0				1,0	—	
			Dzīvoklis Nr. 44 kopā:			54,5	39,8		1,0			16,7		
1	II	45	1	Istaba	14,3	14,3							2,50	
			2	Virtuve	5,2							5,2	4	
			3	Dzīvoklis	3,3							3,3	4	
			4	Garšenis	3,0							3,0	4	
			Dzīvoklis Nr. 45 kopā:			25,8	14,3					11,5		
1	II	46	1	Istaba	17,2	17,2							2,50	
			2	Istaba	12,3	12,3							4	

Izpildīja

[Signature]

Pārbaudīja

[Signature]

Kopija pareiza

[Signature]

Ieraksta datums	Celtnei Nr.	Stāvs	Dzīvokļu Nr.	Telpu Nr.	Telpu nosaukumi	Tumša, pustumša	Laukums pēc iekšējiem izmēriem m²							Istabu iekš. augst.				
							ēkas kop. platība	tajā skaitā					palīglaikums					
								dzīvojamā platība		balkons								
								kop. platība	tajā skaitā bez apk.									
1	2	3	4	5	6	7	8	9	10	11	12	13	14	15				
24.12.1997.	I	II	46	3	Gaiteklis		5,2							5,2	2,50			
				4	Vanuvas ist.		2,1							2,1	"			
				5	Tuālete		1,0							1,0	"			
				6	Virtnieks		4,5							4,5	"			
				7	Balkons		1,0			1,0					—			
				Dzīvoklis Nr.46 kopā:					46,3	29,5		1,0			15,8			
				II stāva dzīvoklis kopā:					520,3	347,7		9,0			163,6			
				III stāvs														
				I	III	7	1	Istaba		12,7	12,7							2,50
							2	Istaba		14,4	14,4							"
3	Gaiteklis		5,0									5,0	"					
4	Tuālete		1,0									1,0	"					
5	Vanuvas ist.		2,0									2,0	"					
6	Virtnieks		7,5									7,5	"					
7	Balkons		1,0						1,0				—					
Dzīvoklis Nr.7 kopā:							46,6	30,1		1,0			15,5					
I	III	8	1	Istaba		15,0	15,0							2,50				
			2	Istaba		8,0	8,0							"				
			3	Gaiteklis		4,0						4,0	"					
			4	Vanuvas ist.		2,0						2,0	"					
			5	Tuālete		1,3						1,3	"					
			6	Virtnieks		5,4						5,4	"					
			7	Balkons		1,0			1,0				—					
			Dzīvoklis Nr.8 kopā:					36,7	23,0		1,0			12,7				

Izpildīja



kopija pareiza

Pārbaudīja



9
Forma Nr. 5

PLĀNA EKSPLIKĀCIJA

Plāna Olaines rajons Rīgas pagasts _____ māju nos. _____
 Ja prop. Zemgales mājas Nr. 23

Cēloņi Nr.	Stāvs	Dzīvokļu Nr.	Telpu Nr.	Telpu nosaukumi	Tumša, pustumša	Laukums pēc iekšējiem izmēriem m ²								Istabu iekš. augst.	
						ēkas kop. platība	tajā skaitā						palīglaukums		
							dzīvojamā platība		Iekšējais balkons						
							kop. platība	tajā skaitā bez apk.							
2	3	4	5	6	7	8	9	10	11	12	13	14	15		
1	III	9	1	Istaba		17,4	17,4								
			2	Istaba		12,5	12,5							2,50	
			3	Garšenis		5,0							5,0		"
			4	Tualetes		1,0							1,0		"
			5	Darbn. ist.		2,1							2,1		"
			6	Virtuve		7,3							7,3		"
			7	Balkons		1,0				1,0					-
			Dzīvoklis Nr. 9 kopā:						46,3	49,9		1,0			15,4
1	II	22	1	Istaba		12,4	12,4							2,50	
			2	Istaba		11,0	11,0								"
			3	Istaba		15,2	15,2								"
			4	Garšenis		5,3							5,3		"
			5	Darbn. ist.		2,1							2,1		"
			6	Tualetes		1,0							1,0		"
			7	Virtuve		7,6							7,6		"
			8	Balkons		1,0				1,0					-
Dzīvoklis Nr. 22 kopā:						55,6	58,6		1,0			16,0			
1	II	23	1	Istaba		13,7	13,7							2,50	
			2	Virtuve		5,4							5,4		"
			3	Darbn. ist.		3,2							3,2		"
			4	Garšenis		3,7							3,7		"
			Dzīvoklis Nr. 23 kopā:						26,0	13,7				12,3	

Izpildīja

Pārbaudīja

Ieraksta datums	Celtnei Nr.	Stāvs	Dzīvokļu Nr.	Telpu Nr.	Telpu nosaukumi	Tumša, pustumša	Laukums pēc iekšējiem izmēriem m ²						
							ēkas kop. platība	tajā skaitā					
								dzīvojamā platība		balkons			paigļaukums
								kop. platība	tajā skaitā bez apk.				
1	2	3	4	5	6	7	8	9	10	11	12	13	14
07.12. 1994.	1	III	24	1	Istaba		17,8	17,8					
				2	Istaba		12,3	12,3					
				3	Gaitenis		5,1						5,1
				4	Wannas ist.		2,1						2,1
				5	Tualetē		1,0						1,0
				6	Pirtuve		4,5						4,5
				7	Balkons		1,0			1,0			
				Dzīvoklis Nr. 24 kopā:			46,8	30,1		1,0			15,7
	1	III	35	1	Istaba		12,6	12,6					
				2	Istaba		12,6	12,6					
				3	Istaba		17,3	17,3					
				4	Istaba		11,9	11,9					
				5	Gaitenis		5,1						5,1
				6	Wannas ist.		2,1						2,1
				7	Tualetē		1,0						1,0
				8	Pirtuve		4,6						4,6
				9	Balkons		1,0			1,0			
				Dzīvoklis Nr. 35 kopā:			41,2	54,4		1,0			15,8
	1	III	36	1	Istaba		12,3	12,3					
				2	Istaba		17,3	17,3					
				3	Istaba		12,8	12,8					
				4	Gaitenis		4,9						4,9
				5	Dažas telpas tualetē		3,2						3,2
				6	Pirtuve		4,7						4,7
				7	Balkons		1,0			1,0			
				Dzīvoklis Nr. 36 kopā:			59,2	49,4		1,0			15,8

Izpildīja



Pārbaudīja



Kopija pareiza



PLĀNA EKSPLIKĀCIJA

15. Iestābe iekš. augst. 2,50
 1. rajons Olaines pagasts Rīgas māju nos. 4emgales
 15. māj. Nr. 23

2,50	Ceturks. Nr.	Stāvs	Dzīvokļu Nr.	Telpu Nr.	Telpu nosaukumi	Tumša, pustumša	Laukums pēc iekšējiem izmēriem m²							Iestabu iekš. augst.
							ēkas kop. platība	tajā skaitā					palīglaukums	
								dzīvojamā platība		balkons				
								kop. platība	tajā skaitā bez apk.					
4	1	III	47	1	Istaba	15,7	15,7							2,50
4				2	Istaba	11,2	11,2							4
4				3	Istaba	12,9	12,9							4
4				4	Garšenis	5,1							5,1	4
4				5	Vanuvas ut.	2,1							2,1	4
4				6	Tualetes	1,0							1,0	4
4				7	Virtuve	4,6							4,6	4
4				8	Balkons	1,0				1,0				—
4				Dzīvoklis Nr. 47 kopā:			56,6	39,8		1,0			15,8	
4	1	III	48	1	Istaba	14,2	14,2							2,50
4				2	Virtuve	5,2							5,2	4
4				3	Vanuvas ut.	3,3							3,3	4
4				4	Garšenis	3,0							3,0	4
4				Dzīvoklis Nr. 48 kopā:			25,7	14,2					11,5	
4	1	III	49	1	Istaba	17,2	17,2							2,50
4				2	Istaba	12,3	12,3							4
4				3	Garšenis	5,2							5,2	4
4				4	Vanuvas ut.	2,1							2,1	4
4				5	Tualetes	1,0							1,0	4
4				6	Virtuve	4,4							4,4	4
4				7	Balkons	1,0				1,0				—
4				Dzīvoklis Nr. 49 kopā:			46,2	29,5		1,0			15,7	

Izpildīja

sep

Pārbaudīja

lu

Kopija nodota M.

Ieraksta datums	Celtnei Nr.	Stāvs	Dzīvokļu Nr.	Telpu Nr.	Telpu nosaukumi	Tumša, pustumša	Laukums pēc iekšējiem izmēriem m ²							Istabu iekš. angsts.	
							ēkas kop. platība	dzīvojamā platība		pajūga balkons					palīglaukums
								kop. platība	tajā skaitā bez apl.						
1	2	3	4	5	6	7	8	9\	10	11	12	13	14	15	
04.12.1994.	III stāva dzīvokļu kopā:														
	IV stāvs														
	1	IV	10	1	Istaba		12,9	12,9						2	
				2	Istaba		14,7	14,7						1	
				3	Ģaiteinis		5,1						5,1	4	
				4	Tualete		1,0						1,0	4	
				5	Ļaunais ist.		2,1						2,1	4	
				6	Ļirtuve		7,6						7,6	4	
				7	Balkons		1,0			1,0				-	
	Dzīvoklis Nr.10 kopā:						47,4	39,6		1,0			15,8		
	1	IV	11	1	Istaba		15,2	15,2						2	
				2	Istaba		7,7	7,7						1	
				3	Ģaiteinis		4,1						4,1	1	
				4	Ļaunais ist.		2,2						2,2	1	
				5	Tualete		1,0						1,0	1	
				6	Ļirtuve		5,3						5,3	1	
				7	Balkons		1,0			1,0				-	
	Dzīvoklis Nr.11 kopā:						36,5	22,9		1,0			12,6		
	1	IV	12	1	Istaba		17,4	17,4						2	
				2	Istaba		12,4	12,4						1	
				3	Ģaiteinis		5,2						5,2	1	
				4	Tualete		1,0						1,0	4	
				5	Ļaunais ist.		2,1						2,1	4	
				6	Ļirtuve		7,5						7,5	1	
				7	Balkons		1,0			1,0				-	
	Dzīvoklis Nr.12 kopā:						46,6	29,8		1,0			15,8		

PLĀNA EKSPLIKĀCIJA

Mājas Nr. 14 rajons Rīgas pagasts _____ māju nos. _____Mājas Nr. 23

Laukums pēc iekšējiem izmēriem m²																	
	Stāvs	Dzīvokļu Nr.	Telpu Nr.	Telpu nosaukumi	Tumša, pustumša	ēkas kop. platība	tajā skaitā								Istabu iekš. augst.		
							dzīvojamā platība		balkons				palīglaukums				
							kop. platība	tajā skaitā bez apk.									
2.50	1	2	3	4	5	6	7	8	9	10	11	12	13	14	15		
u	1	IV	25	1	Istaba	12.8		12.8							2.50		
5.1				u	2	Istaba	11.0	11.0							u		
1.0				u	3	Istaba	15.3	15.3							u		
2.1				u	4	Garšenis	5.3								5.3	u	
4.6				u	5	Vanuvas ist.	2.1								2.1	u	
-					6	Tualete	1.0								1.0	u	
15.8					7	Durtuve	4.6									4.6	u
					8	Balkons	1.0						1.0				-
2.50		Dzīvoklis Nr. 25 kopā:					56.1	39.1			1.0			16.0			
u																	
4.1	u	1	IV	26	1	Istaba		14.0	14.0						2.50		
2.2	u				2	Durtuve	5.4							5.4	u		
1.0	u				3	Vanuvas ist.	3.3							3.3	u		
5.3	u				4	Garšenis	3.9							3.9			
-		Dzīvoklis Nr. 26 kopā:					26.6	14.0					12.6				
12.6																	
2.50		1	IV	27	1	Istaba		17.8	17.8						2.50		
u					2	Istaba	12.6	12.6								u	
5.2	u				3	Garšenis	5.4								5.4	u	
1.0	u				4	Vanuvas ist.	2.1								2.1	u	
2.1	u				5	Tualete	1.0								1.0	u	
7.5	u				6	Durtuve	7.7									7.7	u
-					7	Balkons	1.0						1.0				-
15.8					Dzīvoklis Nr. 27 kopā:					47.6	30.4			1.0			16.2

Izpildīja

DP

Pārbaudīja

U

Kopija paraksta

DP

Ieraksta datums	Celtnei Nr.	Stāvs	Dzīvokļu Nr.	Telpu Nr.	Telpu nosaukumi	Tumša, pustumša	Laukums pēc iekšējiem izmēriem m ²							Istabu iekš. augst.	
							ēkas kop. platība	tajā skaitā					palīglaukums		
								dzīvojamā platība		balkons					
								kop. platība	tajā skaitā bez apk.						
1	2	3	4	5	6	7	8	9	10	11	12	13	14	15	
07.12. 1997.	1	IV	37	1	Istaba		12,8	12,8							2,1
				2	Istaba		12,5	12,5							1,1
				3	Istaba		17,5	17,5							4
				4	Istaba		12,1	12,1							4
				5	Garšenis		5,1							5,1	
				6	Vanuvas ist.		2,1							2,1	
				7	Tualete		1,0							1,0	
				8	Virtuve		7,7							7,7	
				9	Balkons		1,0				1,0				
Dzīvoklis Nr. 37 kopā:							41,8	54,9		1,0			15,9		
	1	IV	38	1	Istaba		12,6	12,6						2,1	
				2	Istaba		17,4	17,4							
				3	Istaba		12,8	12,8							
				4	Garšenis		5,1							5,1	
				5	Vanuvas ist.		2,1							2,1	
				6	Tualete		1,0							1,0	
				7	Virtuve		7,7							7,7	
				8	Balkons		1,0				1,0				
				Dzīvoklis Nr. 38 kopā:							59,7	42,8		1,0	
	1	IV	50	1	Istaba		15,9	15,9						2,1	
				2	Istaba		11,2	11,2							
				3	Istaba		12,8	12,8							
				4	Garšenis		5,2							5,2	
				5	Vanuvas ist.		2,1							2,1	
				6	Tualete		1,0							1,0	
				7	Virtuve		7,6							7,6	
				8	Balkons		1,0				1,0				
				Dzīvoklis Nr. 50 kopā:							56,8	39,9		1,0	

Izpildīja

Dys

Pārbaudīja

Me

Kopija pareiza

Dys

PLĀNA EKSPLIKĀCIJA

Pilsēta Olaines rajons Rīgas pagasts _____ māju nos. _____cīla, pros. Lemgaļes mājas Nr. 23

cla, prosp <u>Lemjgas</u> majas Nr. _____															
Ieraksta datums	Celīnei Nr.	Stāvs	Dzīvokļu Nr.	Telpu Nr.	Telpu nosaukumi	Tumša, pustumša	Laukums pēc iekšējiem izmēriem m²								Istabu iekš. augst.
							ēkas kop. platība	tajā skaitā						palīglaukums	
								dzīvojamā platība		balkons					
								kop. platība	tajā skaitā bez apk.						
1	2	3	4	5	6	7	8	9	10	11	12	13	14	15	
04.12. 1994	1	IV	51	1	Istaba		14,6	14,6							2,50
				2	Virtuve		5,2						5,2		"
				3	Vanuvas ist.		3,4						3,4		"
				4	Garšenis		3,1						3,1		"
				Dzīvoklis Nr. 51 kopā:				26,3	14,6						11,7
	1	IV	52	1	Istaba		17,4	17,4							2,50
				2	Istaba		12,4	12,4							"
				3	Garšenis		5,1						5,1		"
				4	Vanuvas ist.		2,1						2,1		"
				5	Tualeti		1,0						1,0		"
				6	Virtuve		7,6						7,6		"
				7	Balkons		1,0			1,0					"
				Dzīvoklis Nr. 52 kopā:				46,6	29,8		1,0				15,8
IV stāva dzīvoklis kopā:				522,0	348,8		9,0				164,2				
V stāvs															
	1	V	13	1	Istaba		12,8	12,8						2,50	
				2	Istaba		17,7	17,7							"
				3	Garšenis		5,1						5,1		"
				4	Tualeti		1,0						1,0		"
				5	Vanuvas ist.		2,1						2,1		"

Izpildīja

Pārbaudīja

Ieraksta datums	Celtnei Nr.	Stāvs	Dzīvokļu Nr.	Telpu Nr.	Telpu nosaukumi	Tumša, pustumša	Laukums pēc iekšējiem izmēriem m²								Istabu iekš. augst.
							ēkas kop. platība	tajā skaitā						palīglaukums	
								dzīvojamā platība		balkons					
								kop. platība	tajā skaitā bez apk.						
1	2	3	4	5	6	7	8	9	10	11	12	13	14	15	
07.12.1997.	1	I	13	6	Dzīvoklis Nr. 13 kopā:		41,6							41,6	
				4	Balkons		1,0			1,0					
							47,3	30,5		1,0			15,8		
	1	I	14	1	Istaba		15,1	15,1							2,50
				2	Istaba		7,9	7,9							
				3	Garšnis		4,0						4,0		
				4	Dzīvoklis Nr. 14 kopā:		21,0						2,0		
				5	Tualetē		1,0						1,0		
				6	Dzīvoklis Nr. 14 kopā:		5,3						5,3		
				7	Balkons		1,0			1,0					
							36,3	23,0		1,0			12,3		
	1	I	15	1	Istaba		17,4	17,4							2,50
				2	Istaba		12,5	12,5							
				3	Garšnis		5,4						5,4		
				4	Tualetē		1,0						1,0		
				5	Dzīvoklis Nr. 15 kopā:		2,1						2,1		
				6	Dzīvoklis Nr. 15 kopā:		7,7						7,7		
				7	Balkons		1,0			1,0					
							47,1	29,9		1,0			16,2		
	1	I	28	1	Istaba		12,6	12,6							2,50
				2	Istaba		11,1	11,1							
				3	Istaba		15,3	15,3							
				4	Garšnis		5,2						5,2		
				5	Dzīvoklis Nr. 28 kopā:		2,1						2,1		
				6	Tualetē		1,0						1,0		
				7	Dzīvoklis Nr. 28 kopā:		7,7						7,7		
				8	Balkons		1,0			1,0					
							56,0	39,0		1,0			16,0		

Izpildīja

Dp

Pārbaudīja

lll

Kopija pareiza

Dp

PLĀNA EKSPLIKĀCIJA

Pilsēta Olaine rajons Rīgas pagasts _____ māju nos. _____iela, prosp. Lemgaļes mājas Nr. 23

Ieraksta datums	Celtnei Nr.	Stāvs	Dzīvokļu Nr.	Telpu Nr.	Telpu nosaukumi	Tumša, pustumša	Laukums pēc iekšējiem izmēriem m²							Istabu iekš. augst.	
							ēkas kop. platība	tajā skaitā					palīglaukums		
								dzīvojamā platība		balkons					
								kop. platība	tajā skaitā bez apk.						
1	2	3	4	5	6	7	8	9	10	11	12	13	14	15	
12. 1997.	1	V	29	1	Istaba		13,9	13,9							2,50
				2	Virtuve		5,4						5,4	4	
				3	Vanuvas ist.		3,3						3,3	4	
				4	Garšenis		3,6						3,6	4	
				Dzīvoklis Nr. 29 kopā:				26,2	13,9					12,3	
	1	V	30	1	Istaba		14,4	14,4							2,50
				2	Istaba		12,6	12,6							4
				3	Garšenis		5,3						5,3	4	
				4	Vanuvas ist.		2,1						2,1	4	
				5	Tualete		1,0						1,0	4	
				6	Virtuve		4,8						4,8	4	
				7	Balkons		1,0			1,0					
				Dzīvoklis Nr. 30 kopā:				44,5	30,3		1,0			16,2	
	1	V	39	1	Istaba		12,4	12,4							2,50
				2	Istaba		12,8	12,8							4
				3	Istaba		14,4	14,4							4
				4	Istaba		12,2	12,2							4
				5	Garšenis		5,1						5,1	4	
				6	Vanuvas ist.		2,1						2,1	4	
				7	Tualete		1,0						1,0	4	
				8	Virtuve		4,7						4,7	4	
				9	Balkons		1,0			1,0					
Dzīvoklis Nr. 39 kopā:				42,0	55,1		1,0			15,9					

Izpildīja

DP

Pārbaudīja

MeKopija pareiza DP

Ieraksta datums	Celtnei Nr.	Stāvs	Dzīvokļa Nr.	Telpu Nr.	Telpu nosaukumi	Tumša, pustumša	Laukums pēc iekšējiem izmēriem m²							Istabu iekš. augst.	
							ēkas kop. platība	tajā skaitā					palīglaukums		
								dzīvojamā platība		balkons					
								kop. platība	tajā skaitā bez apk.						
1	2	3	4	5	6	7	8	9	10	11	12	13	14	15	
04.12. 1997.	1	V	40	1	Istaba		12,6	12,6							2,50
				2	Istaba		17,4	17,4							"
				3	Istaba		12,6	12,6							"
				4	Gaitenis		5,0							5,0	"
				5	Dzīvokļa ist.		2,1							2,1	"
				6	Tualetē		1,0							1,0	"
				7	Virtuve		4,6							4,6	"
				8	Balkons		1,0			1,0				1,0	"
				Dzīvoklis Nr. 40 kopā:						60,3	42,6		1,0		
	1	V	53	1	Istaba		15,9	15,9						2,50	
				2	Istaba		11,3	11,3							"
				3	Istaba		12,4	12,4							"
				4	Gaitenis		5,0							5,0	"
				5	Dzīvokļa ist.		2,1							2,1	"
				6	Tualetē		1,0							1,0	"
				7	Virtuve		4,6							4,6	"
				8	Balkons		1,0			1,0					
				Dzīvoklis Nr. 53 kopā:						56,3	39,6		1,0		
	1	I	54	1	Istaba		14,5	14,5						2,50	
				2	Virtuve		5,3							5,3	"
				3	Dzīvokļa ist.		3,4							3,4	"
				4	Gaitenis		3,2							3,2	"
				Dzīvoklis Nr. 54 kopā:						26,4	14,5				11,9
	1	V	55	1	Istaba		17,5	17,5						2,50	
				2	Istaba		12,5	12,5							"
				3	Gaitenis		5,2							5,2	"
				4	Dzīvokļa ist.		2,1							2,1	"

Izpildīja

dp

Pārbaudīja

Mu

Pils
iela

Ieraksta datums

1

04.12.
1997.

PLĀNA EKSPLIKĀCIJA

Pilsēta Olaine rajons Rīgas pagasts _____ māju nos. _____
 iela, pros. Lemgales mājas Nr. 23

Ieraksta datums	Celtnēi Nr.	Stāvs	Dzīvokļu Nr.	Telpu Nr.	Telpu nosaukumi	Tumša, pustumša	Laukums pēc iekšējiem izmēriem m²								Istabu iekš. augst.
							ēkas kop. platība	tajā skaitā					palīglaukums		
								dzīvojamā platība		balkons					
								kop. platība	tajā skaitā bez apk.						
1	2	3	4	5	6	7	8	9	10	11	12	13	14	15	
17.12.1997.	1	IV	55	5	Tualeti		1,0						1,0	2,50	
				6	Virtuve		7,6						7,6	"	
				7	Balkons		1,0			1,0				"	
				Dzīvokļa Nr. 55 kopā:			46,9	30,0		1,0			15,9		
				I stāva dzīvokļa kopā:			522,3	348,4		9,0			164,9		
				I - IV stāvs dzīvokļa kopā:			2588,2	1734,8		36,0			814,4		
				Koplietojamās telpas.											
				Pagrabstāvs.											
	1 pagr.			1	Pagrabs		55,8						55,8	2,20	
				2	Pagrabs		45,2						45,2	"	
				3	Pagrabs		49,5						49,5	"	
				4	Siltummaģis		18,6						18,6	"	
				4a	Pagrabs		4,4						4,4	"	
				4b	Pagrabs		4,4						4,4	"	
				5	Pagrabs		41,6						41,6	"	
				6	Pagrabs		27,9						27,9	"	
				7	Pagrabs		45,4						45,4	"	
				8	Pagrabs		30,2						30,2	"	

Izpildīja

Pārbaudīja

PLĀNA EKSPLIKĀCIJA

Pilsēta Olaine rajons Rīgas pagasts _____ māju num _____
 Iela, prospekts Lemigales mājas Nr. 23

Ieraksta datums	Celtnei Nr.	Stāvs	Dzīvokļu Nr.	Telpu Nr.	Telpu nosaukumi	Tumša, pustumša	ēkas kop. platība	Laukums pēc iekšējiem izmēriem m²					
								dzīvojamā platība		tājā skaitā			
								kop. platība	tājā skaitā bez apk.	tājā balkons			
1	2	3	4	5	6	7	8	9	10	11	12	13	14
1.12.1997.	1	IV	55	5	Tualeti		1,0						1,0
				6	Durtuve		4,6						4,6
				7	Balkons		1,0			1,0			
			Dzīvoklis nr. 55 kopā:				46,9	30,0		4,0			15,9
			V stāvs dzīvokli kopā:				522,3	348,4		9,0			164,9
			I - V stāvs dzīvokli kopā:				2588,2	1734,8		36,0			814,1
Koplietojamās telpas.													
Pagrabstāvs.													
	1 pagr.			1	Pagrabs		55,8						55,8
				2	Pagrabs		45,2						45,2
				3	Pagrabs		49,5						49,5
				4	Siltumapg.		18,6						18,6
				4a	Pagrabs		4,4						4,4
				4b	Pagrabs		4,4						4,4
				5	Pagrabs		41,6						41,6
				6	Pagrabs		27,9						27,9
				7	Pagrabs		45,4						45,4
				8	Pagrabs		30,2						30,2

Izpildīja

RP

Pārbaudīja

MeKopija pareiza RP

Ieraksta datums	Celtnei Nr.	Stāvs	Dzīvokļu Nr.	Telpu Nr.	Telpu nosaukumi	Tumša, pustumša	Laukums pēc iekšējiem izmēriem m²							Istabu iekš. augst.
							ēkas kop. platība	tajā skaitā					palīgaukums	
								dzīvojamā platība		terasa balkons				
								kop. platība	tajā skaitā bez apk.					
1	2	3	4	5	6	7	8	9\	10	11	12	13	14	15
07.12.1997.	1	pagr		8a	Pagrabs		9,6						9,6	2,20
				9	Pagrabs		30,0						30,0	"
				10	Pagrabs		30,0						30,0	"
				10a	Pagrabs		9,6						9,6	"
				11	Elektrosadale		5,6						5,6	"
				12	Pagrabs		55,5						55,5	"
				13a	Pagrabs		9,6						9,6	"
				13	Pagrabs		30,0						30,0	"
				14	Pagrabs		30,0						30,0	"
				14a	Pagrabs		9,6						9,6	"
				15	Pagrabs		31,6						31,6	"
				Pagrabstāvs kopā:			574,1						574,1	
							Kāpnis							
	1	I-V		A	Kāpņu t.		10,3						10,3	1370
				B	Kāpņu t.		10,3						10,3	"
				C	Kāpņu t.		10,3						10,3	"
				D	Kāpņu t.		10,3						10,3	"
				Kāpnis kopā:			41,2						41,2	
				Koplietojamās telpas kopā:			615,3						615,3	
				Celtne H.1 kopā:			3203,5	1734,8		36,0			1432,7	

Stāva plāns — Поэтажный план

celtnes
сграда

1:15, adreks, telpu platība

Inventarizācijas
dokumenti dabā
pārbaudīti un
izmaiņas izpildītas


07. dec. 1997 g.

Izpild.

Pārbaud.

OLAINES RĪGAS
Lemgales
LEKHA
улца
1011 № 23


PAKRAVA
5vs-Этаж
H=2.20

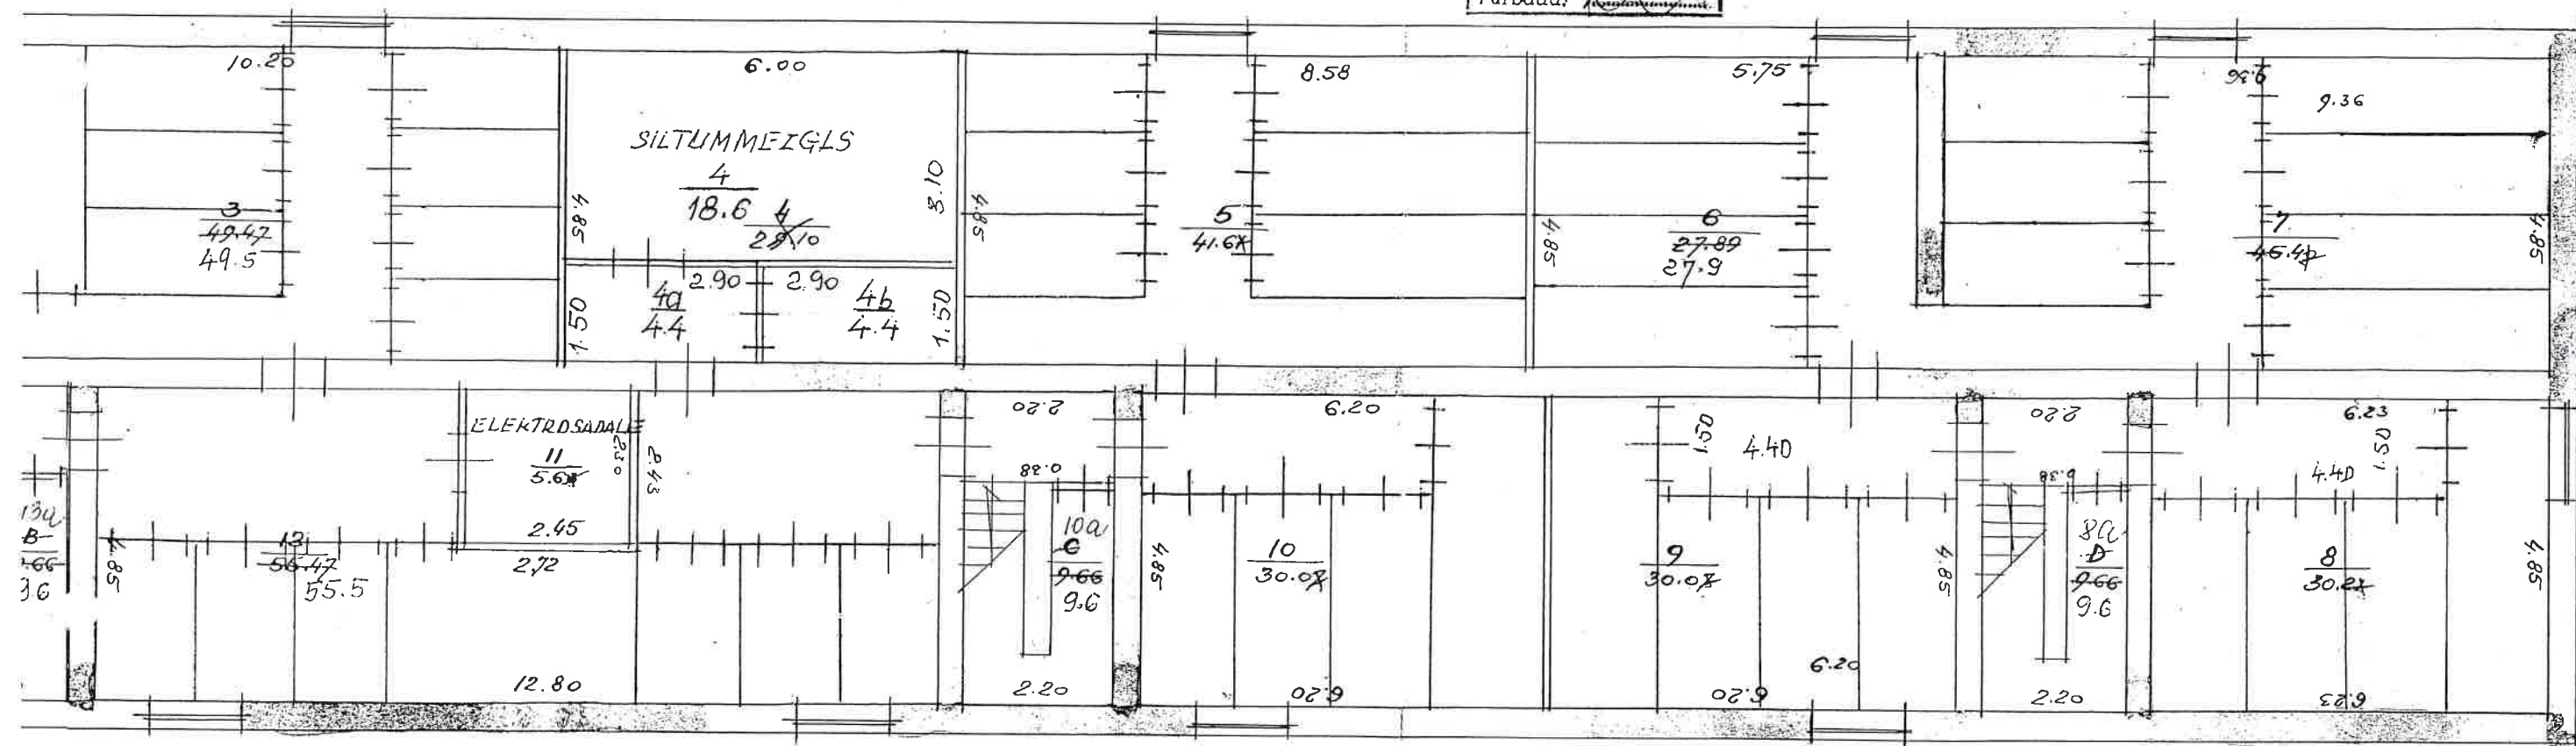

Konija pareiza

Mērogs 1:100


28. DECEMBRĪ 1997.

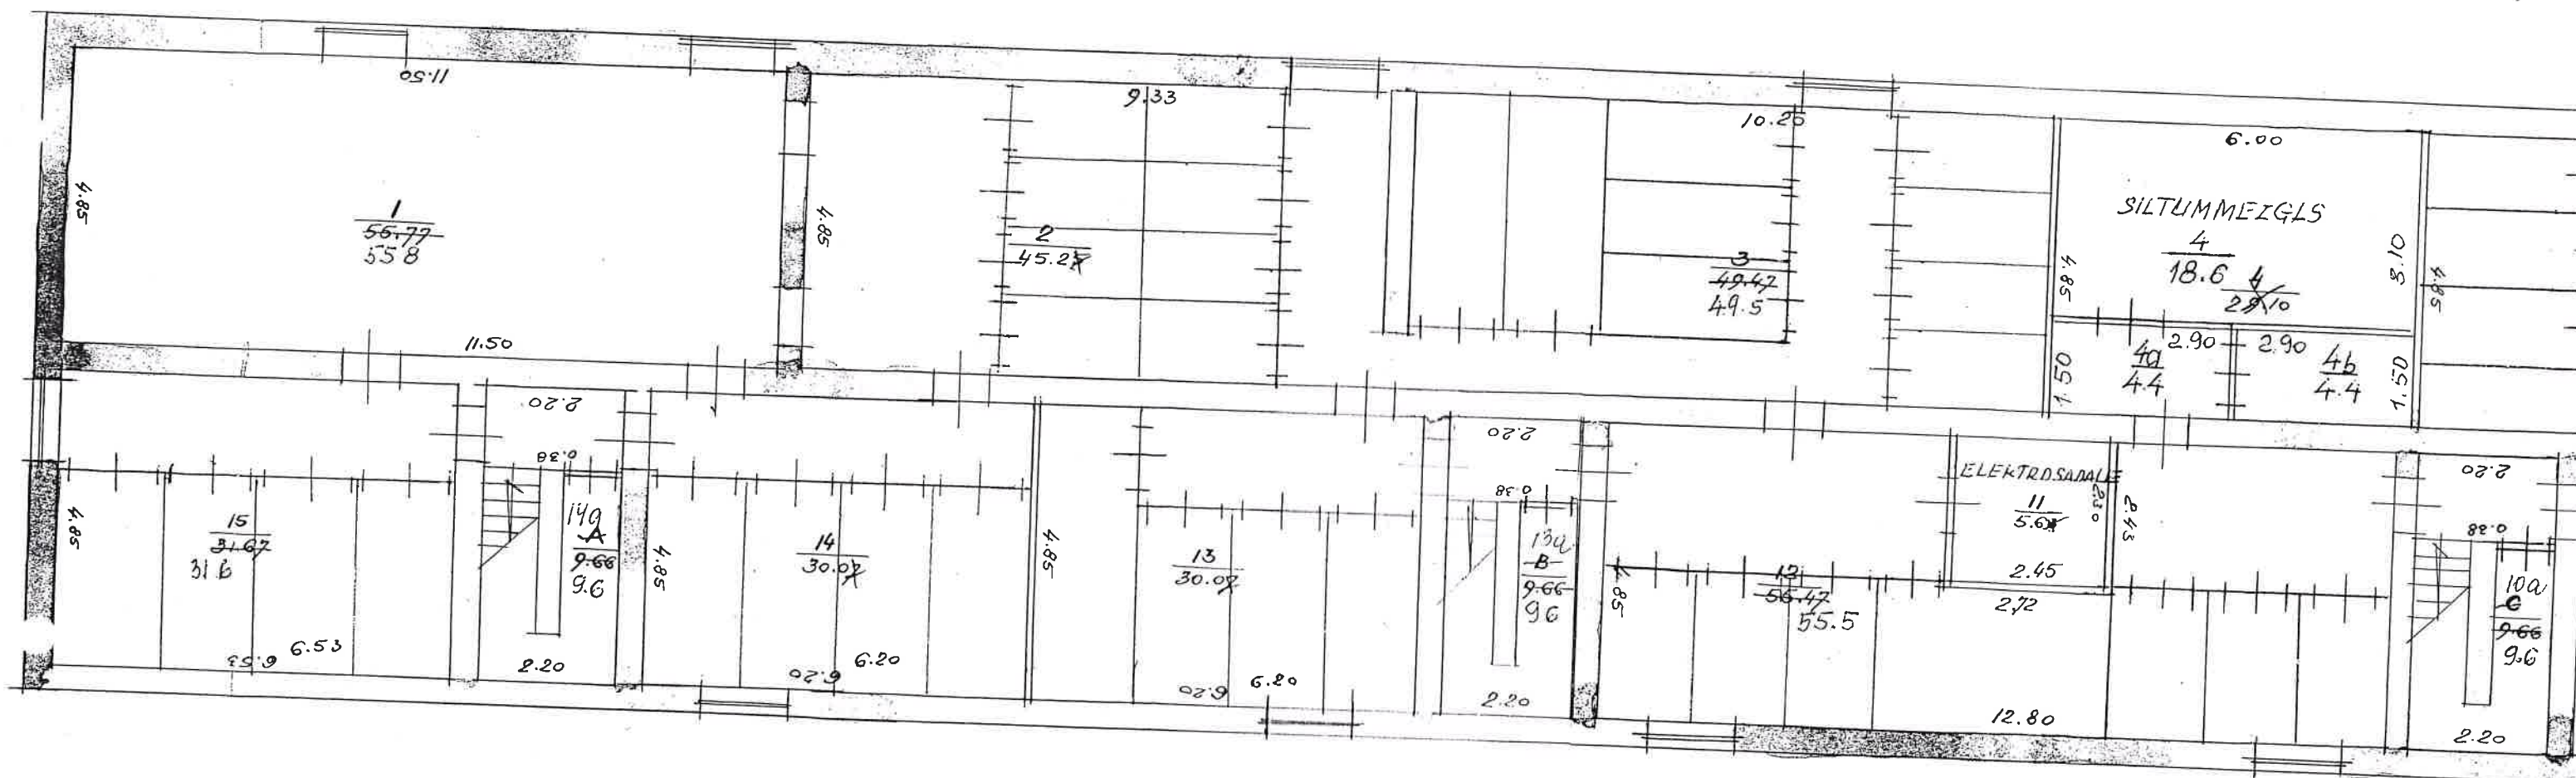

(80)
5

OLAINES RTG48 rajons
Zemgale
2313

10-2.50

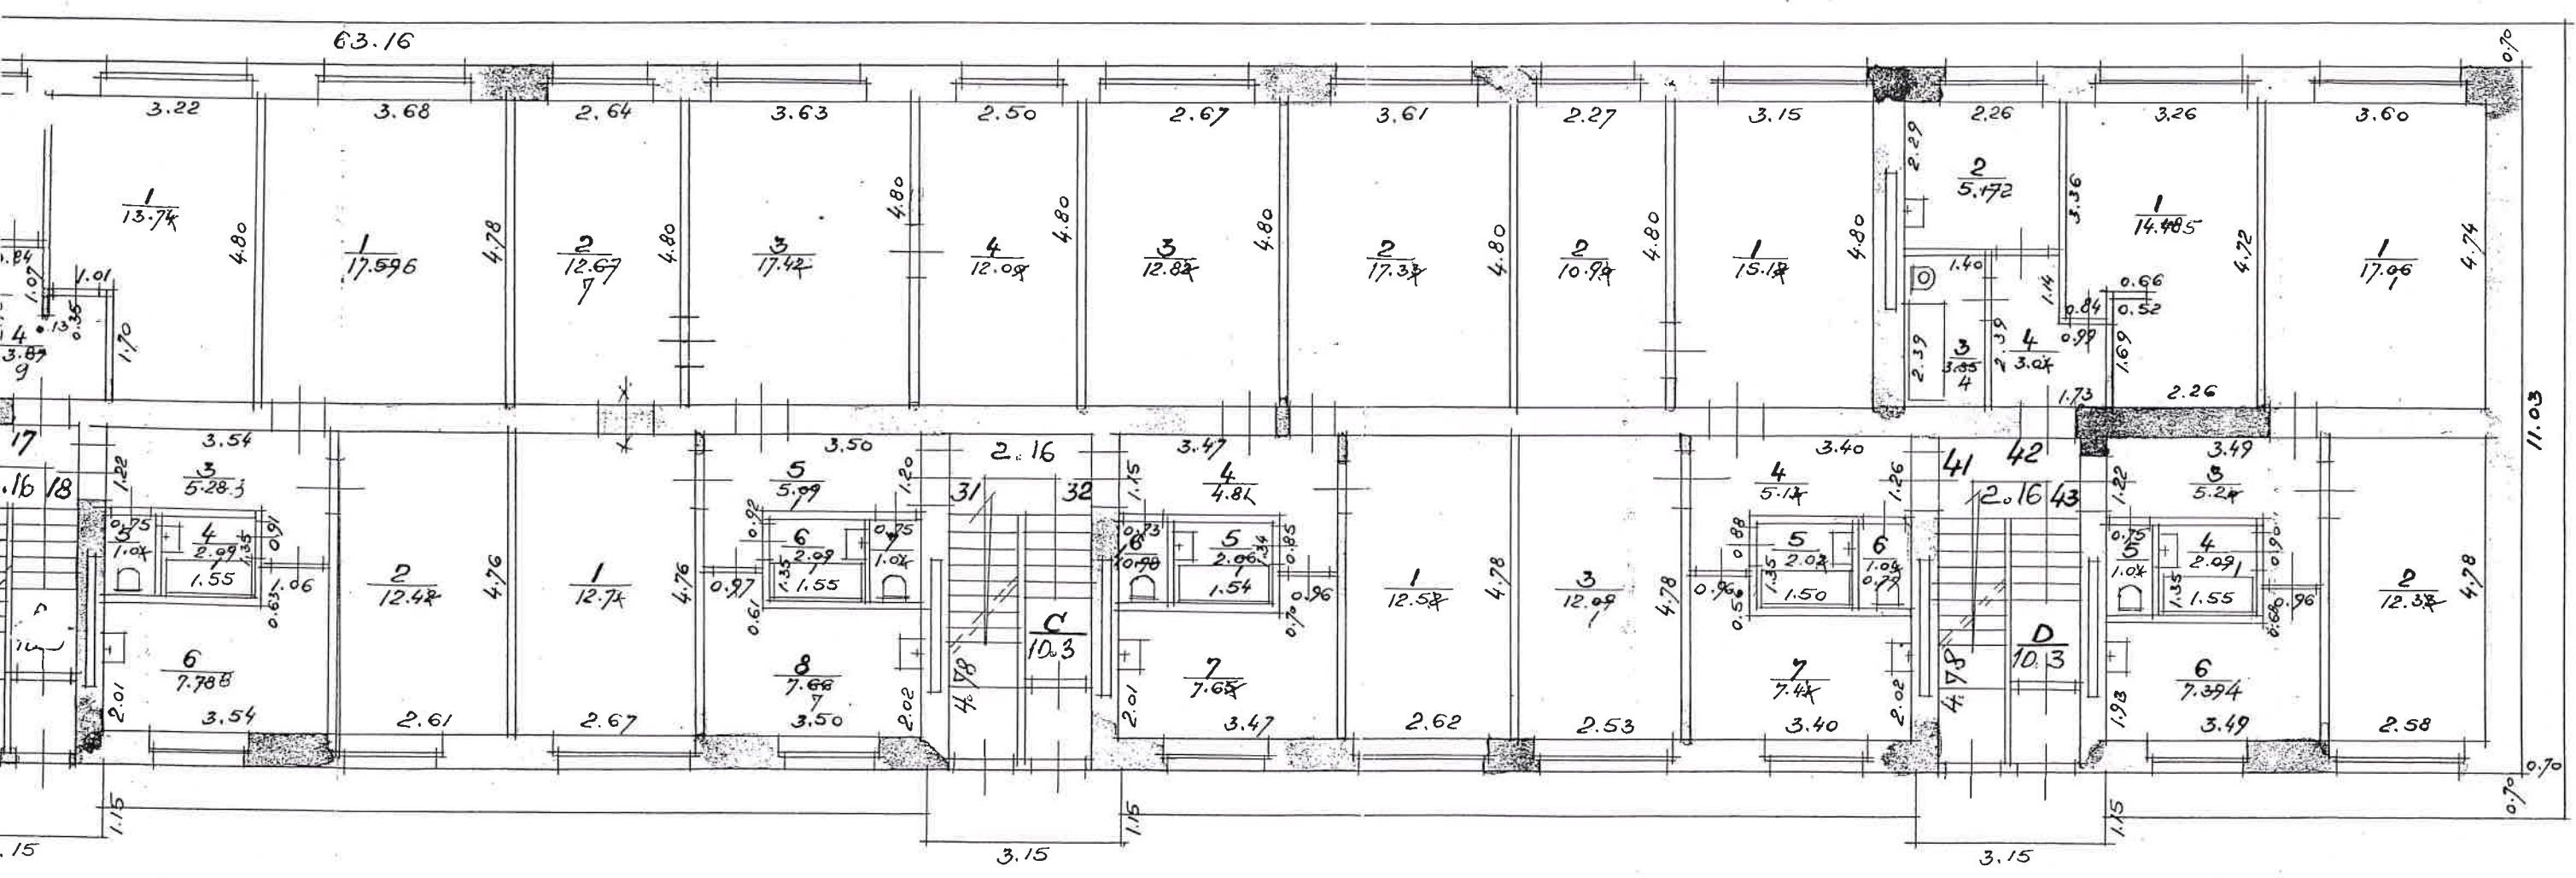

daiv telpu platības, kubus,

Inventarizācijas dokumenti dabā pārbaudīti un izmaiņas izpildītas	
17.12.1997 g.	
Izpild:	<i>[Signature]</i>
Pārbaud:	<i>[Signature]</i>

Kopija pareiza *[Signature]*

[Signature]

63.16

dzīvokļu platība dz. 33 t. 1, 2, 3; balkoni, Adrese


Inventarizācijas
dokumenti dabā
pārbaudīti un
izmaiņas izpildītas
«07.» dec. 1997. g.
Izpild. *[Signature]*
Pārbaud. *[Signature]*

Sia

CILAINES, RTGA3 rajonā
Esmg9/CS
13.23

6

2

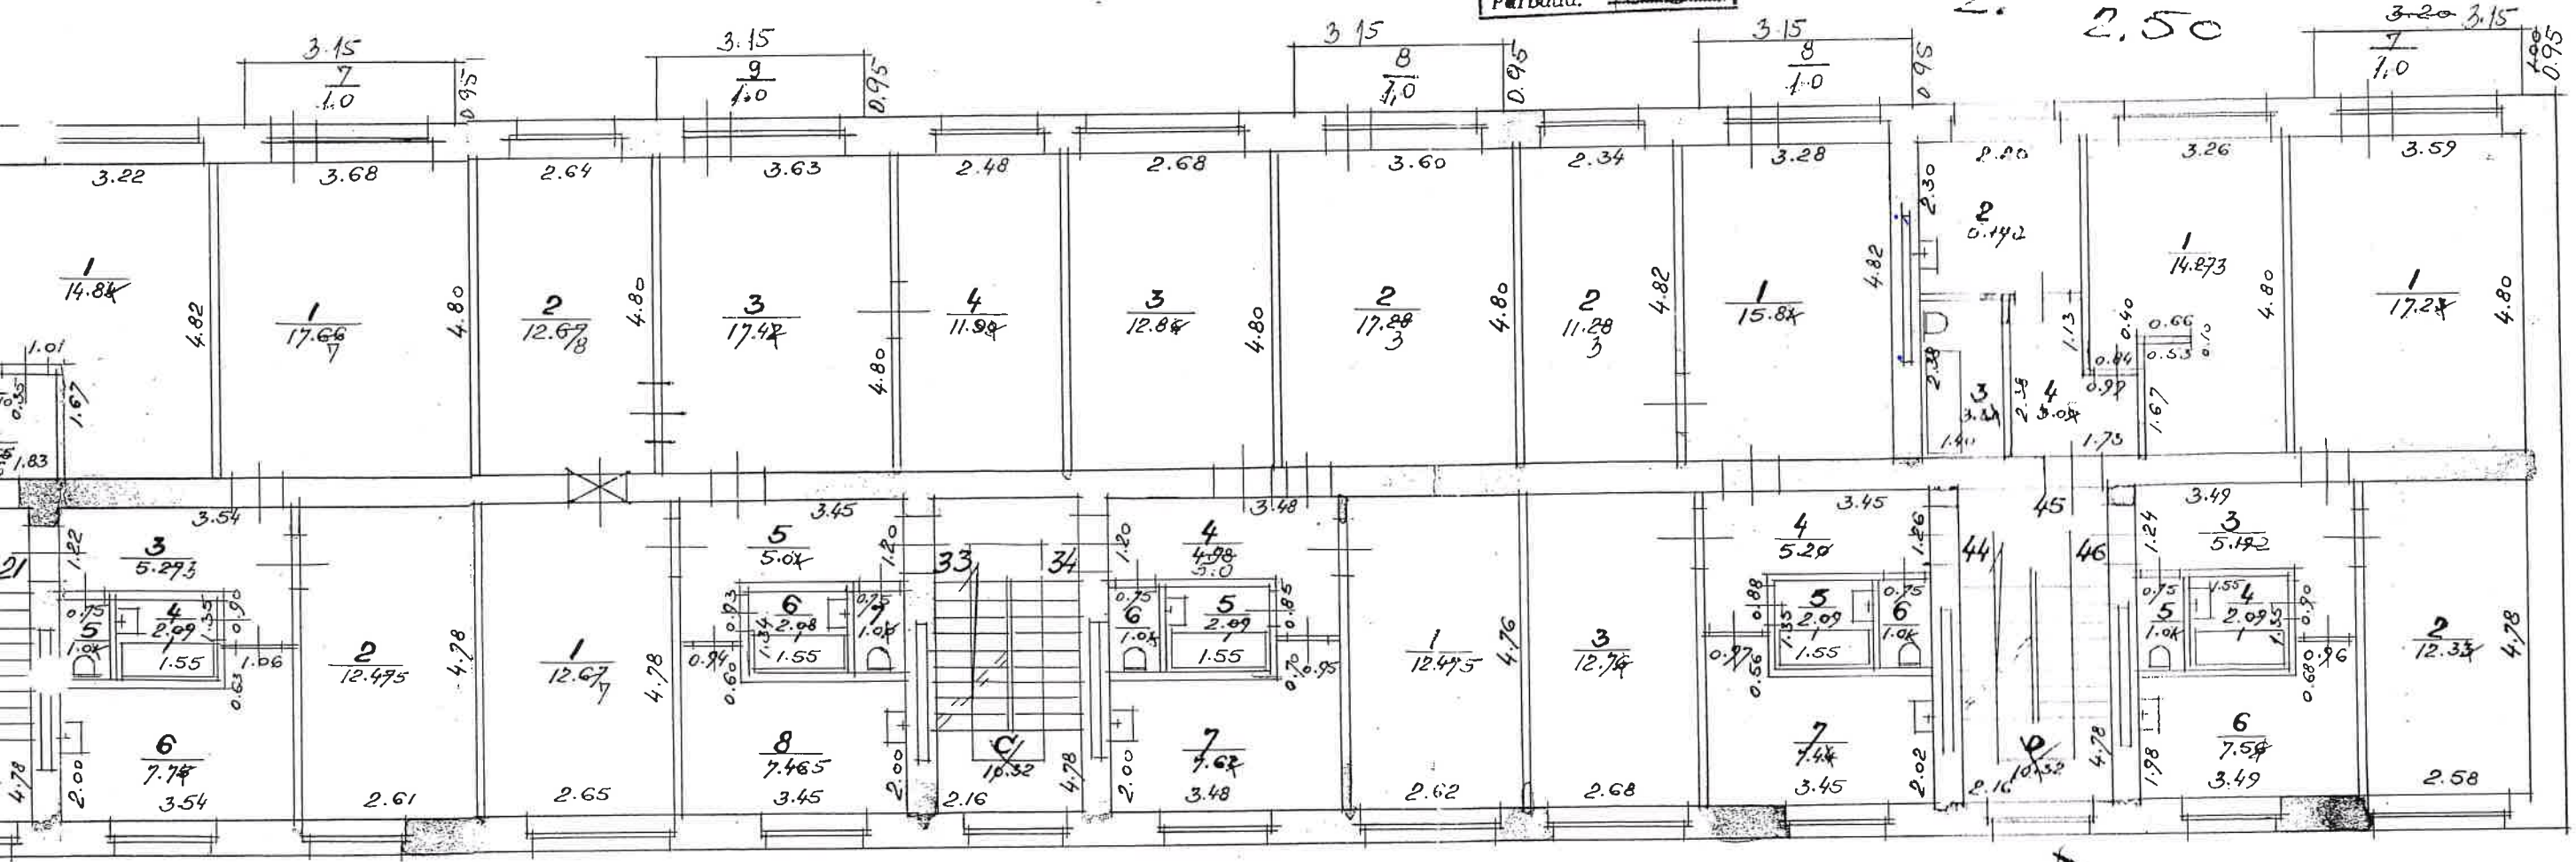

Kopija pareiza *[Signature]*

Inventarizācijas
dokumenti dabā
pārbaudīti un
izmaiņas izpildītas

« 07 » dec. 1997 g.

Izpild. [Signature]

Pārbaud. [Signature]

CLAIMED.

RIGAS

район
район

2009/03

2076


~~12~~ 22

2

75

3-20 3.15

105

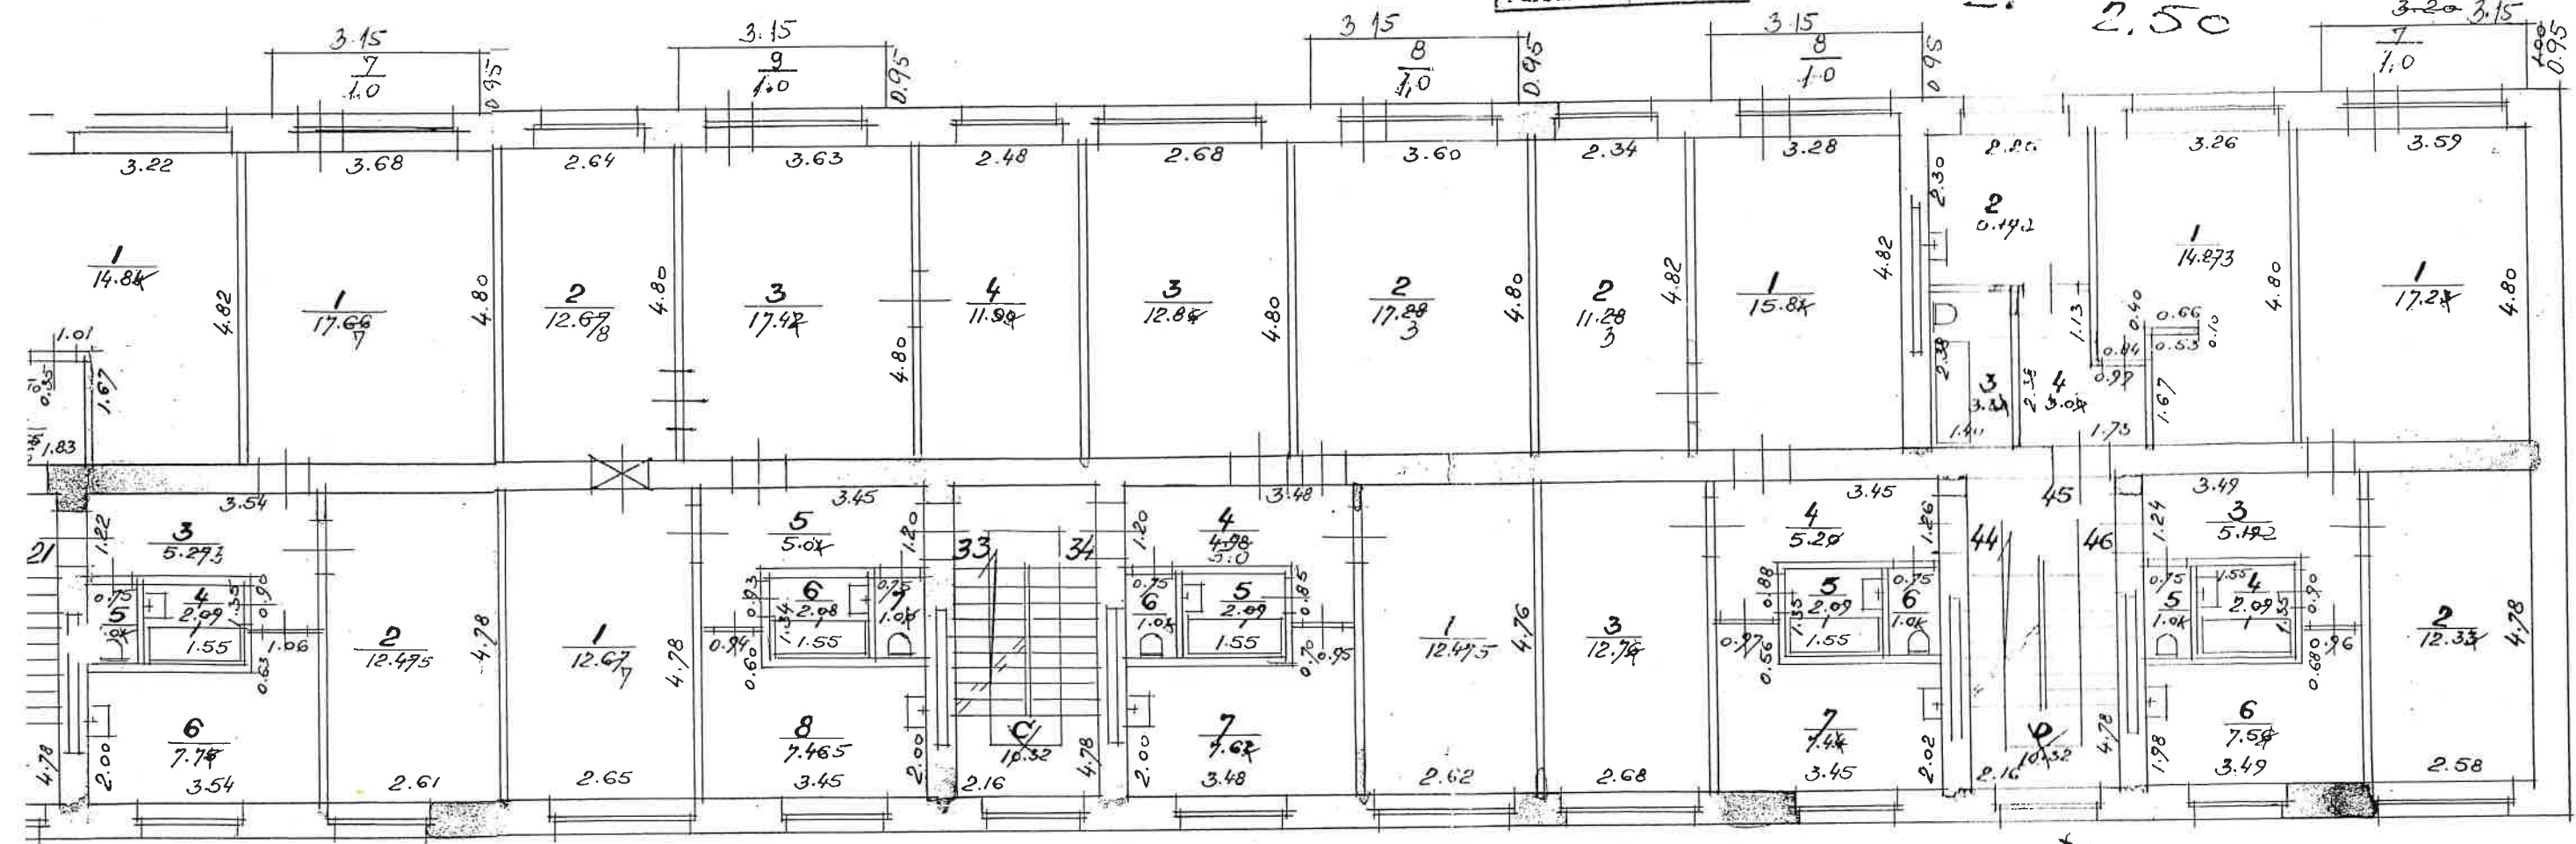


Kopija pareiza

[Handwritten signature]



Moraga

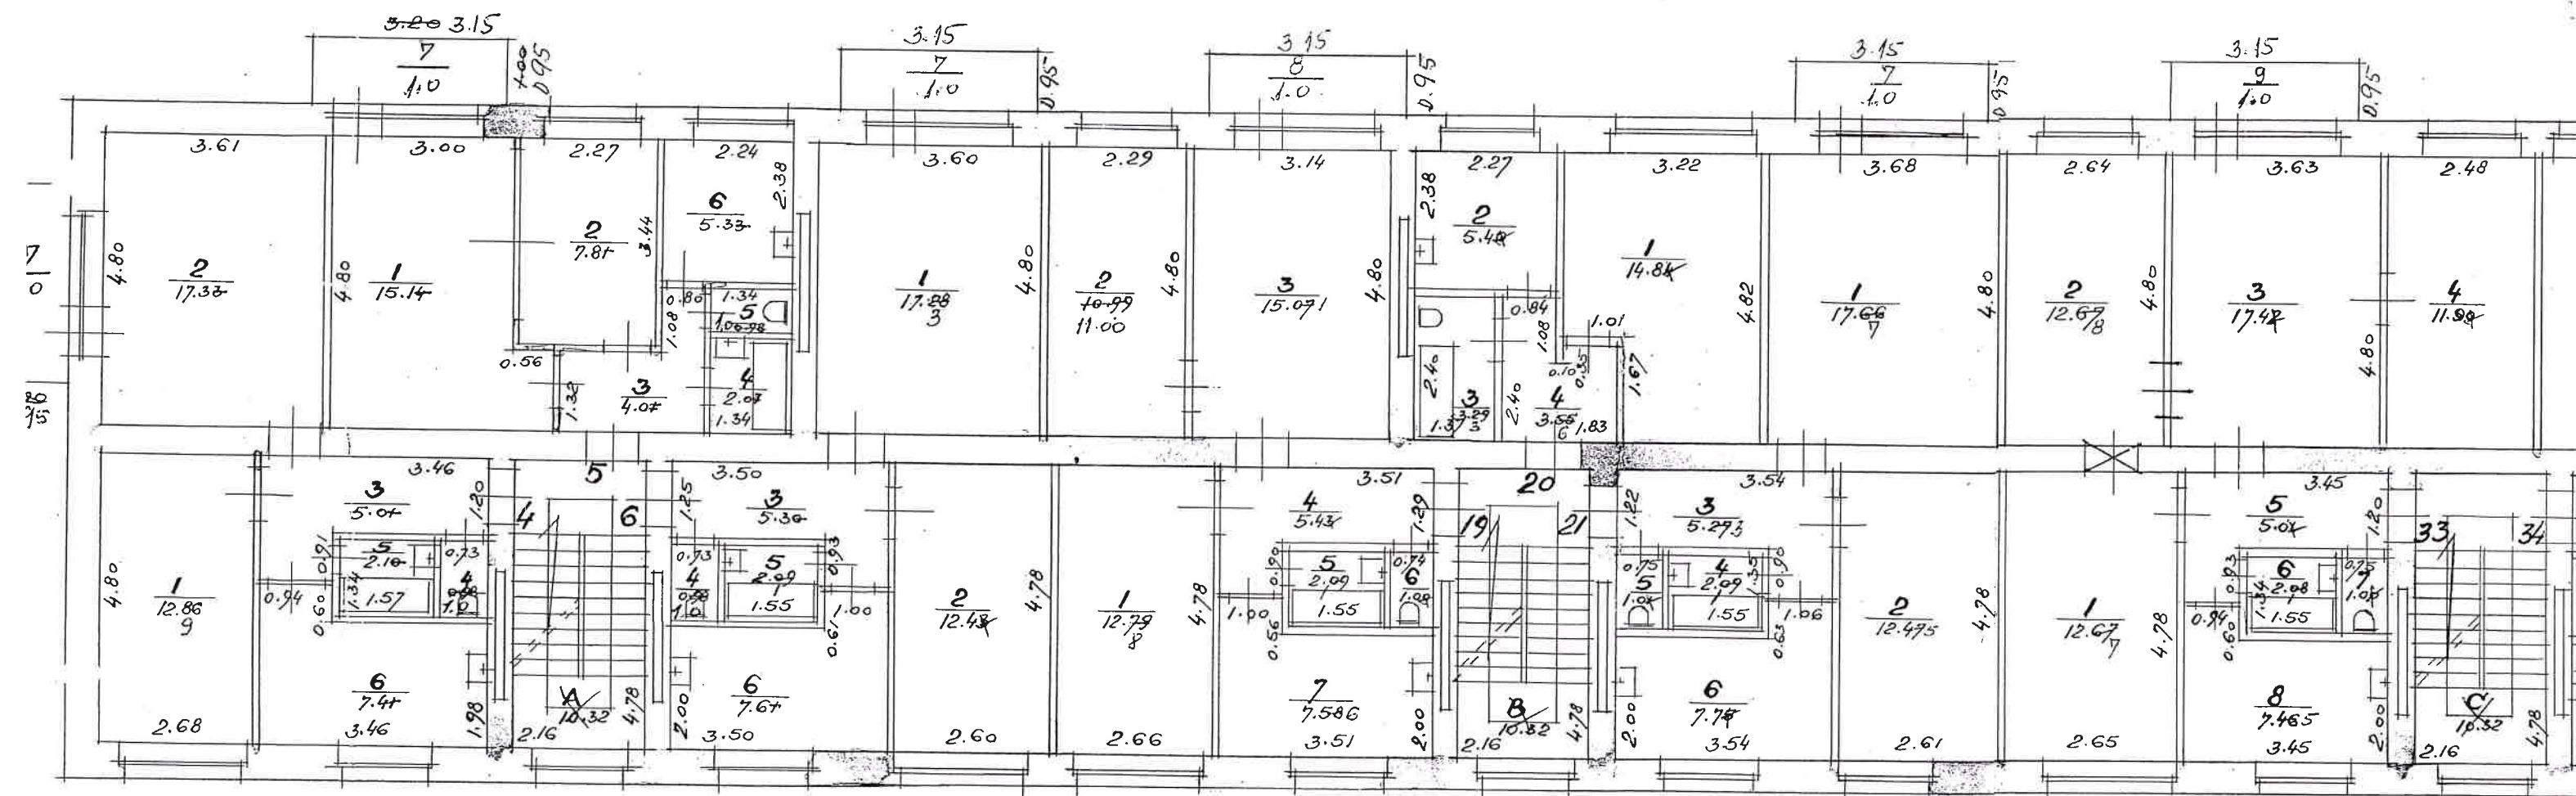

dzīvokļu platība dz. 33 t. 12, 3; balkoni, Adrese

Inventarizācijas
dokumenti dabā
pārbaudīti un
izmaiņas izpildītas
«07.» dec. 1997. g.
Izpild. *[Signature]*
Pārbaud. *[Signature]*


Sia

OLAINES, RĪGAS rajonā
Zemgales
~~LEHINA~~ 13.23


2. 2.50

2

6

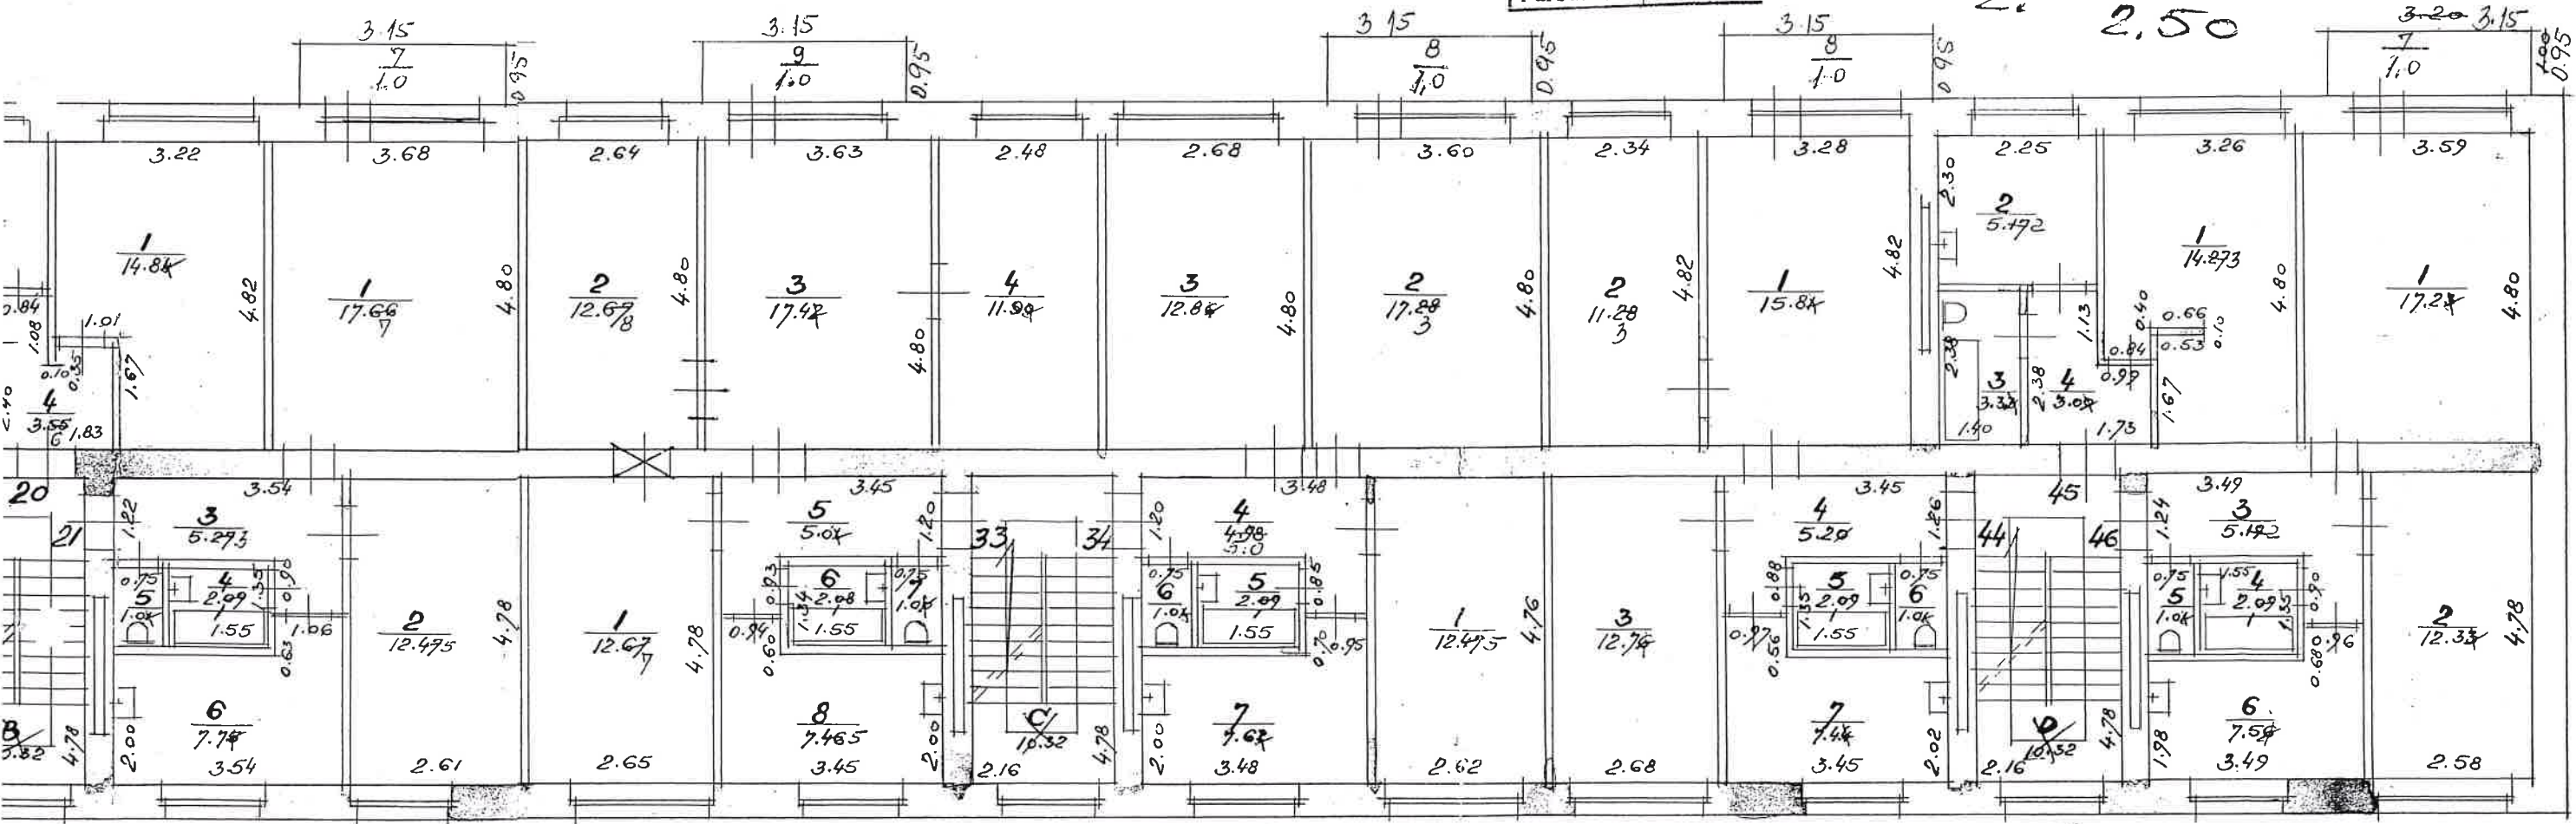

Kopija pareiza *[Signature]*

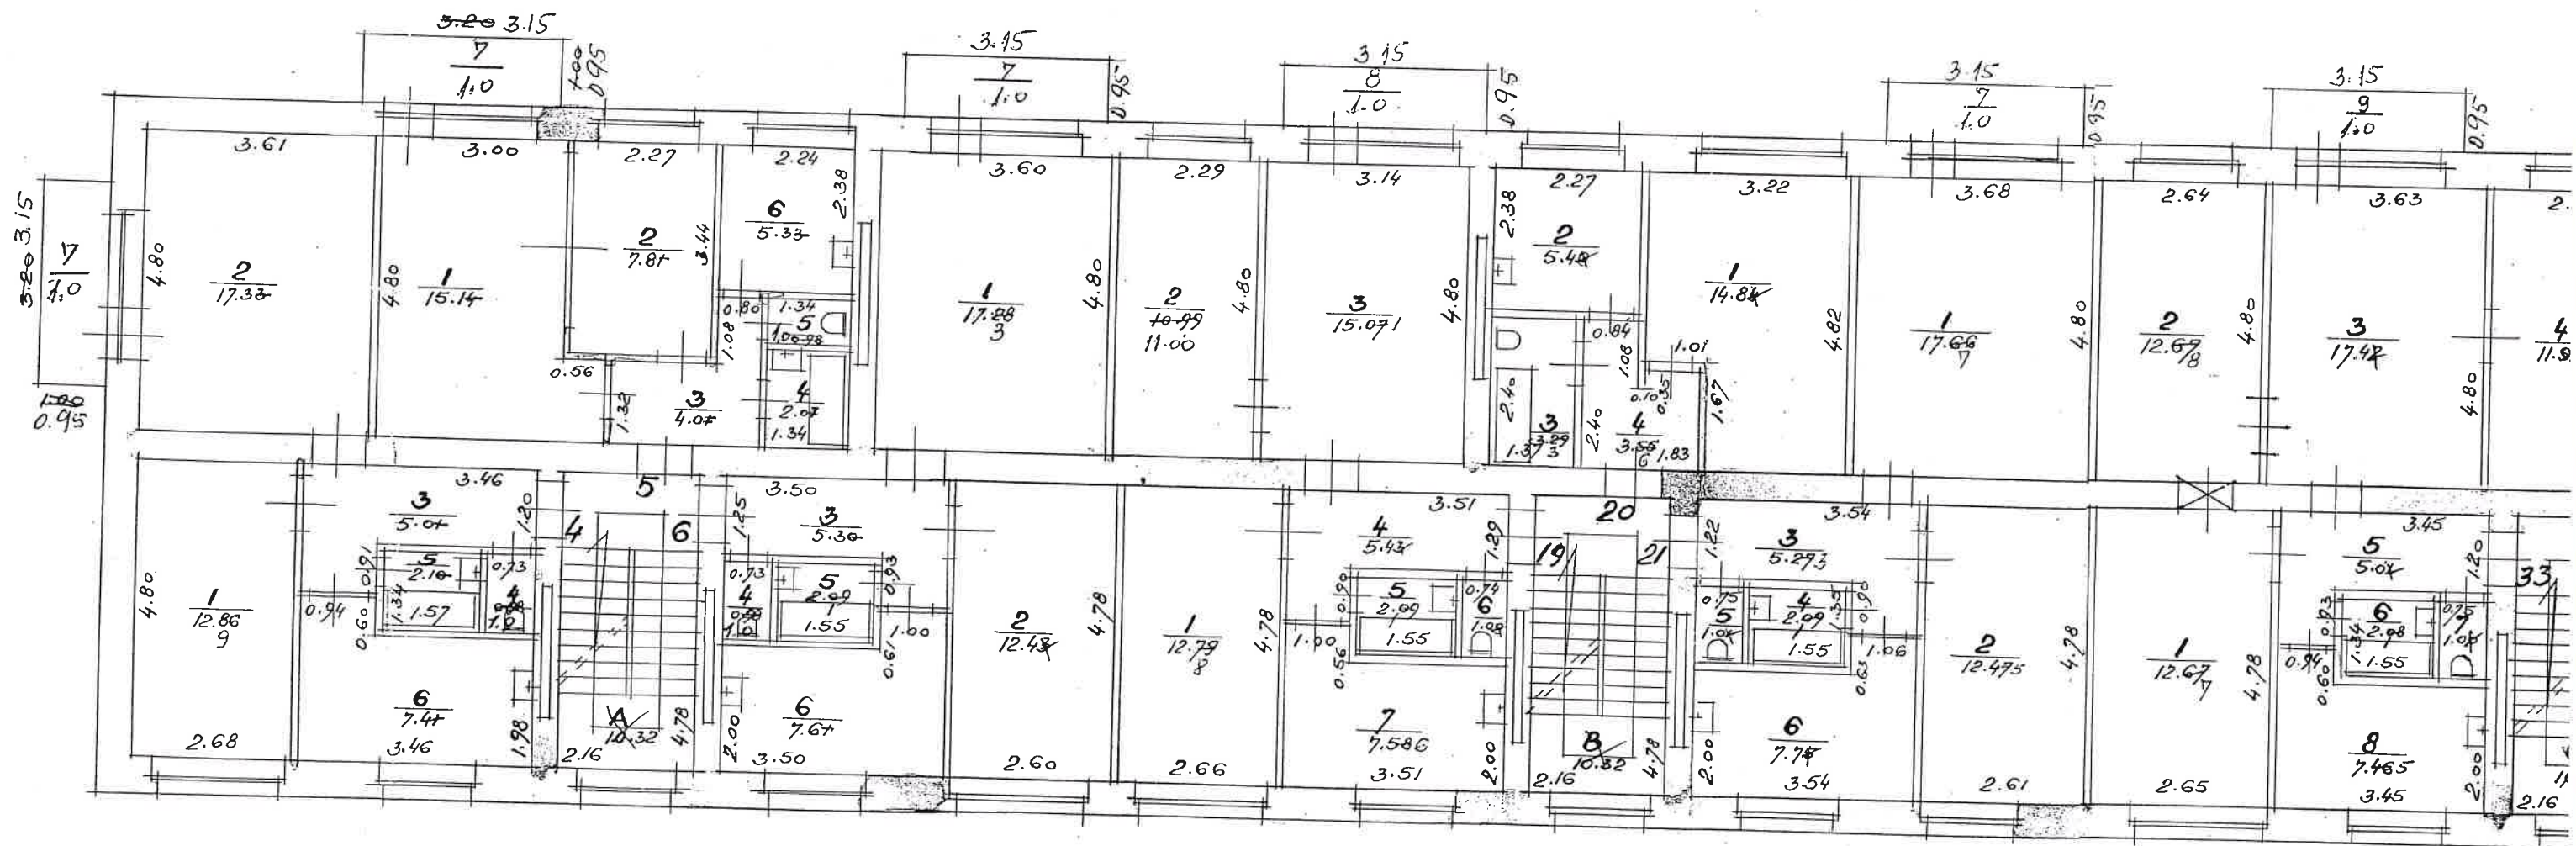

Stuve nr. II

(80)


Jemgals
13 23


Inventarizācijas
dokumenti dabā
pārbaudīti un
izmaiņām izpildīti
19.12.1997 g.
Izpld. [Signature]
Pārbaud. [Signature]

3. 2.50

3

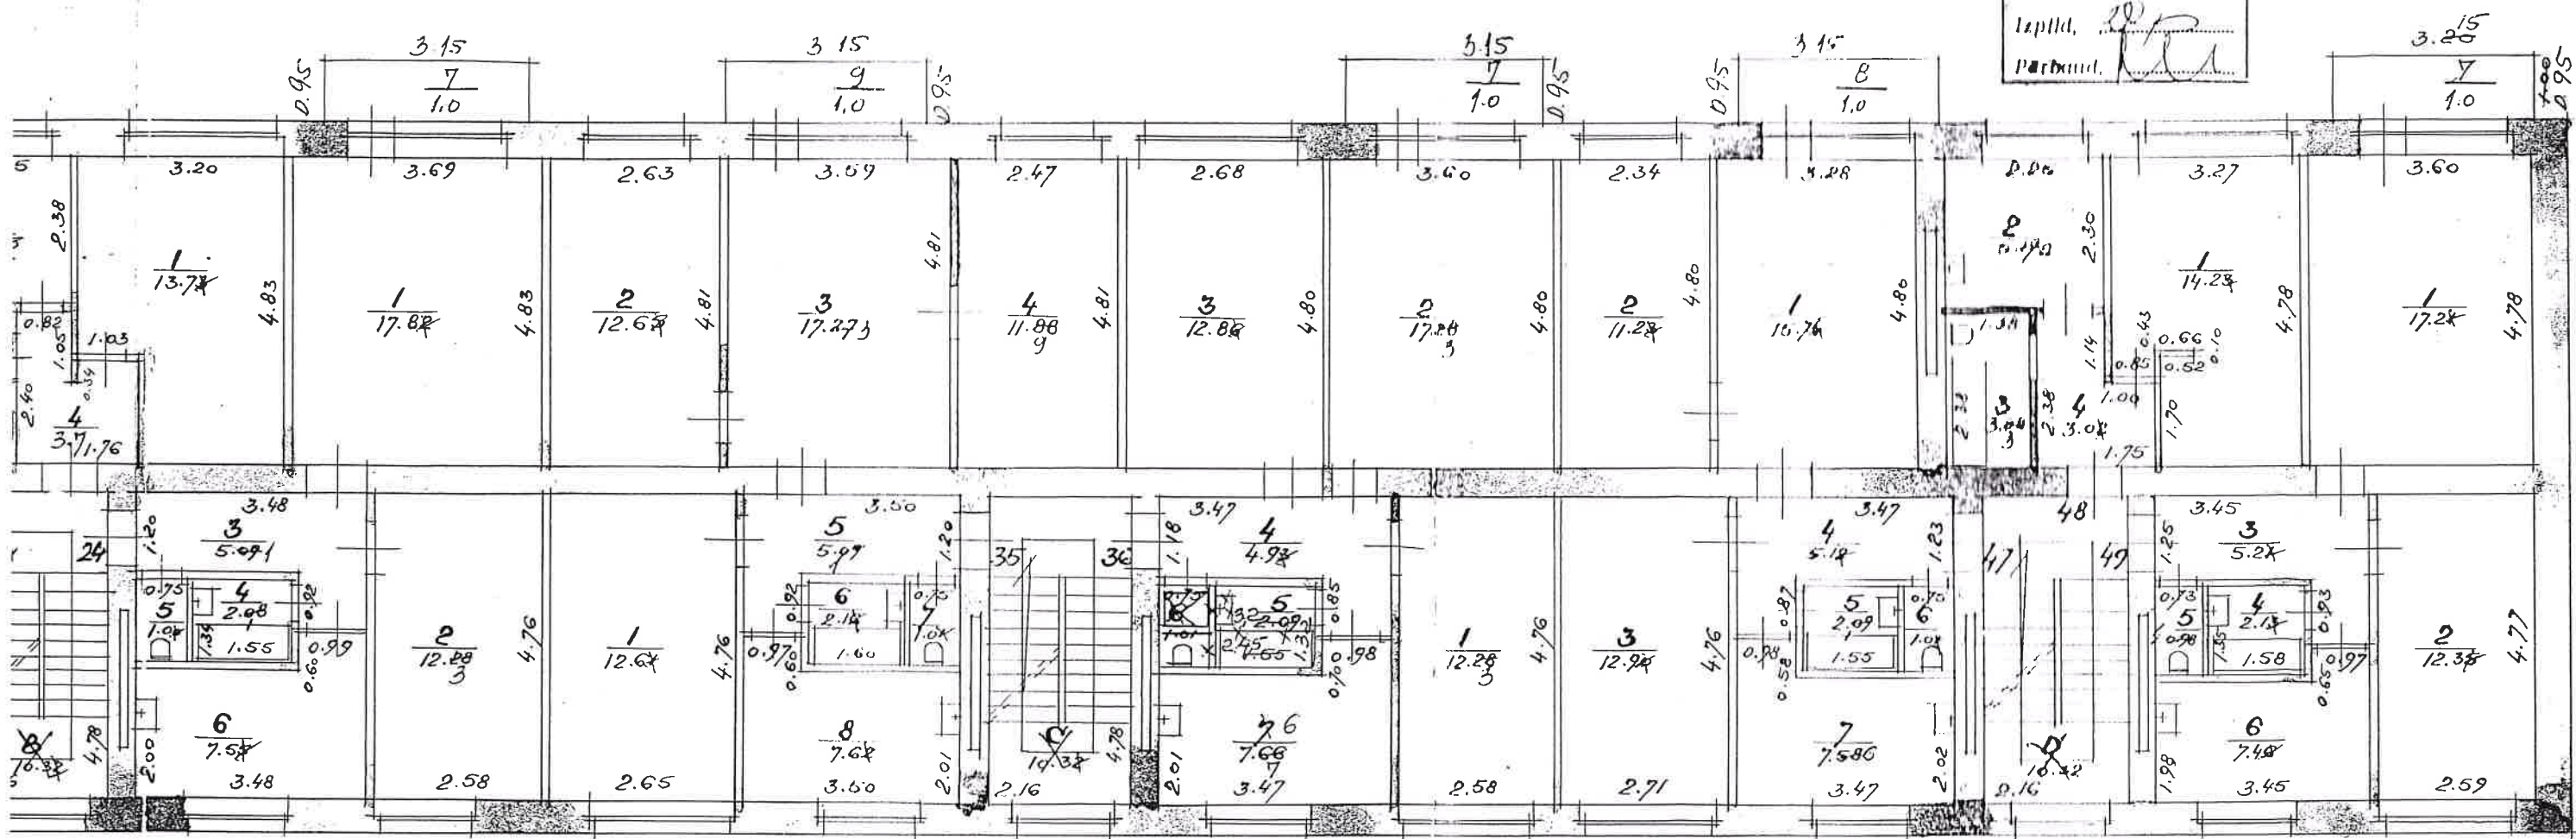

Kopija pareiza

[Signature]

[Signature]

28 DECEMBRIS 1997.

Stacija nr. 11

(80)


Jemgale

Inventarizācijas
dokumenti dabā
parbaudīti un
izmatoti izpildīti
17.12.1997 g.
Izpild. [Signature]
Parbaud. [Signature]

3. 2.50

3

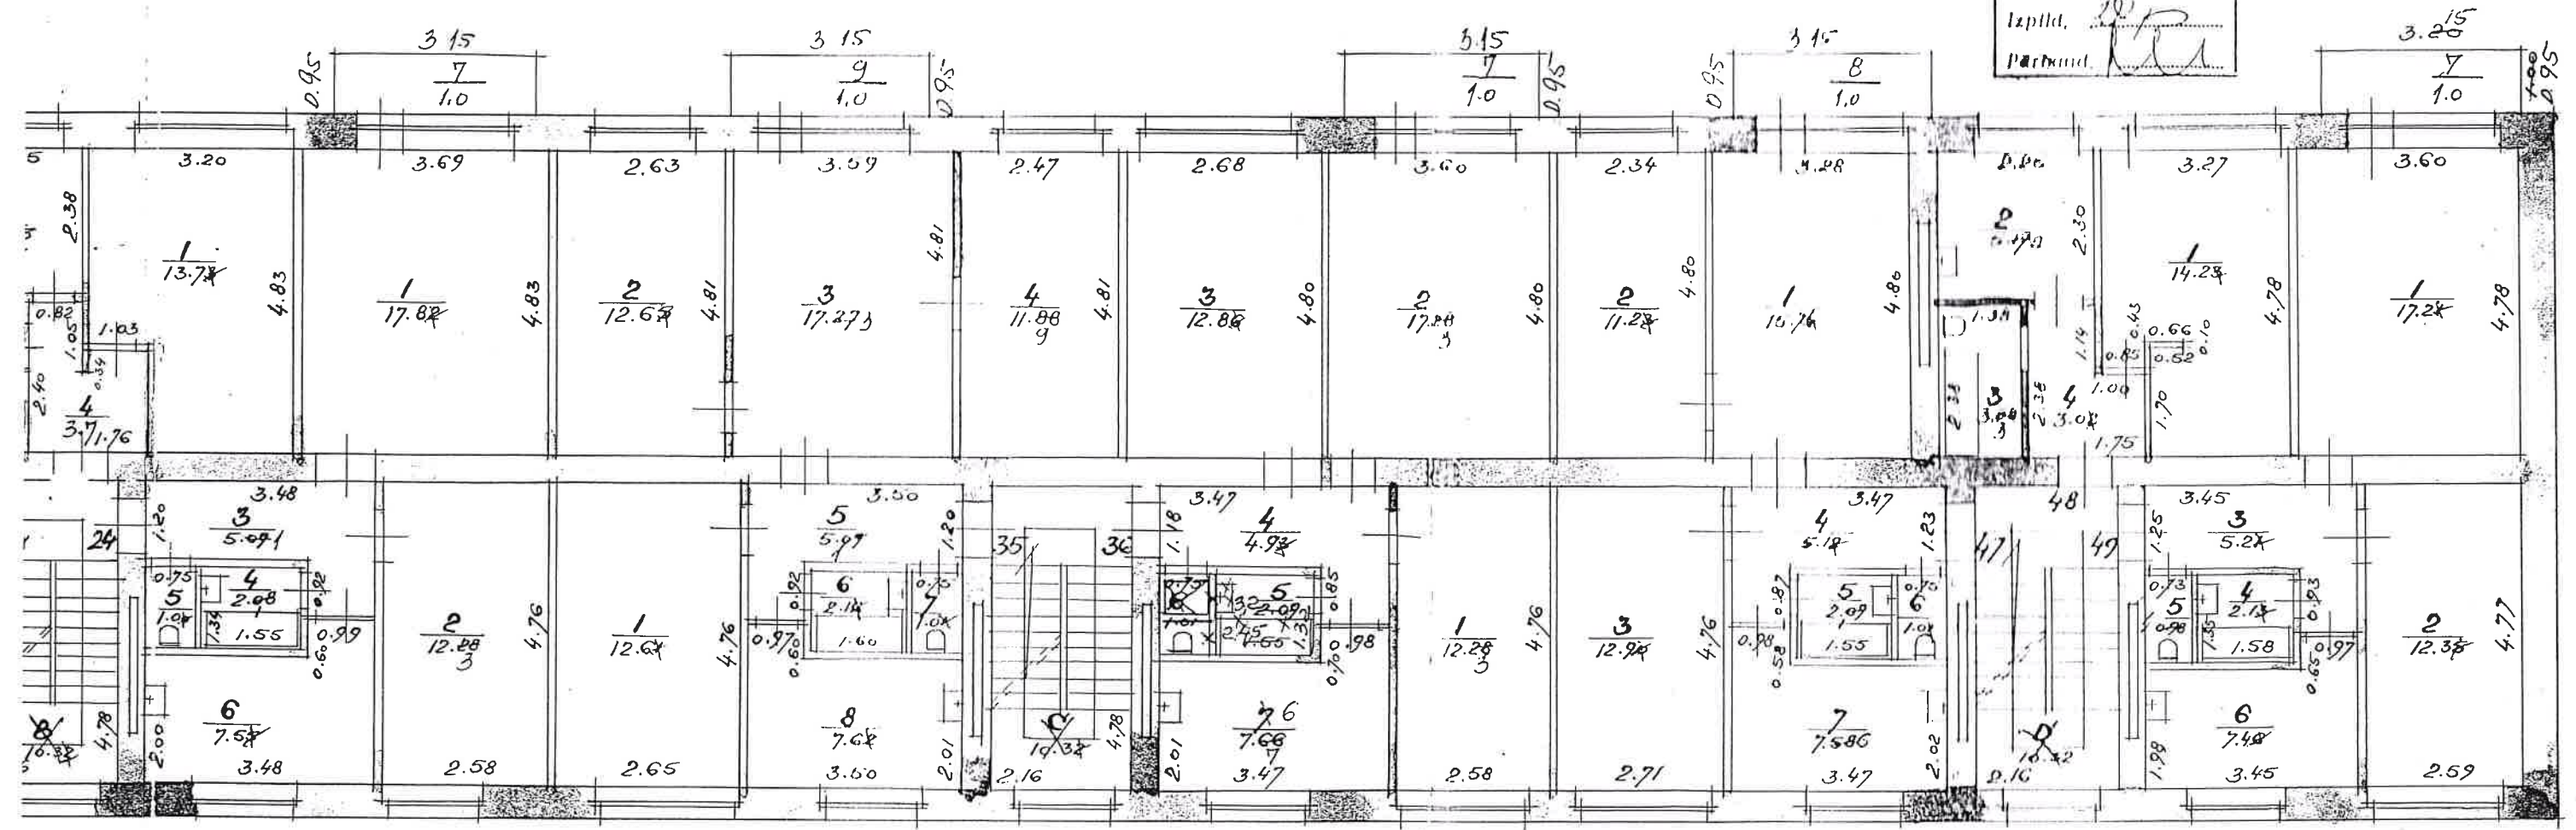

Kopija pareiza [Signature]

[Signature]

28 DECEMBRIS 1997.

3

Balkonu, telpu platības


Inventarizācijas
dokumenti dabā
pārbaudīti un
izmaiņas izpildītas
07. dec. 1997. g.
Izpild. *[Signature]*
Pārbaud. *[Signature]*

301. 1. stāvs - dzīvokļu un telpu platības

OLAINES — RĪGAS rajonā
Izmērījis *[Signature]* 13.12.97

8

4

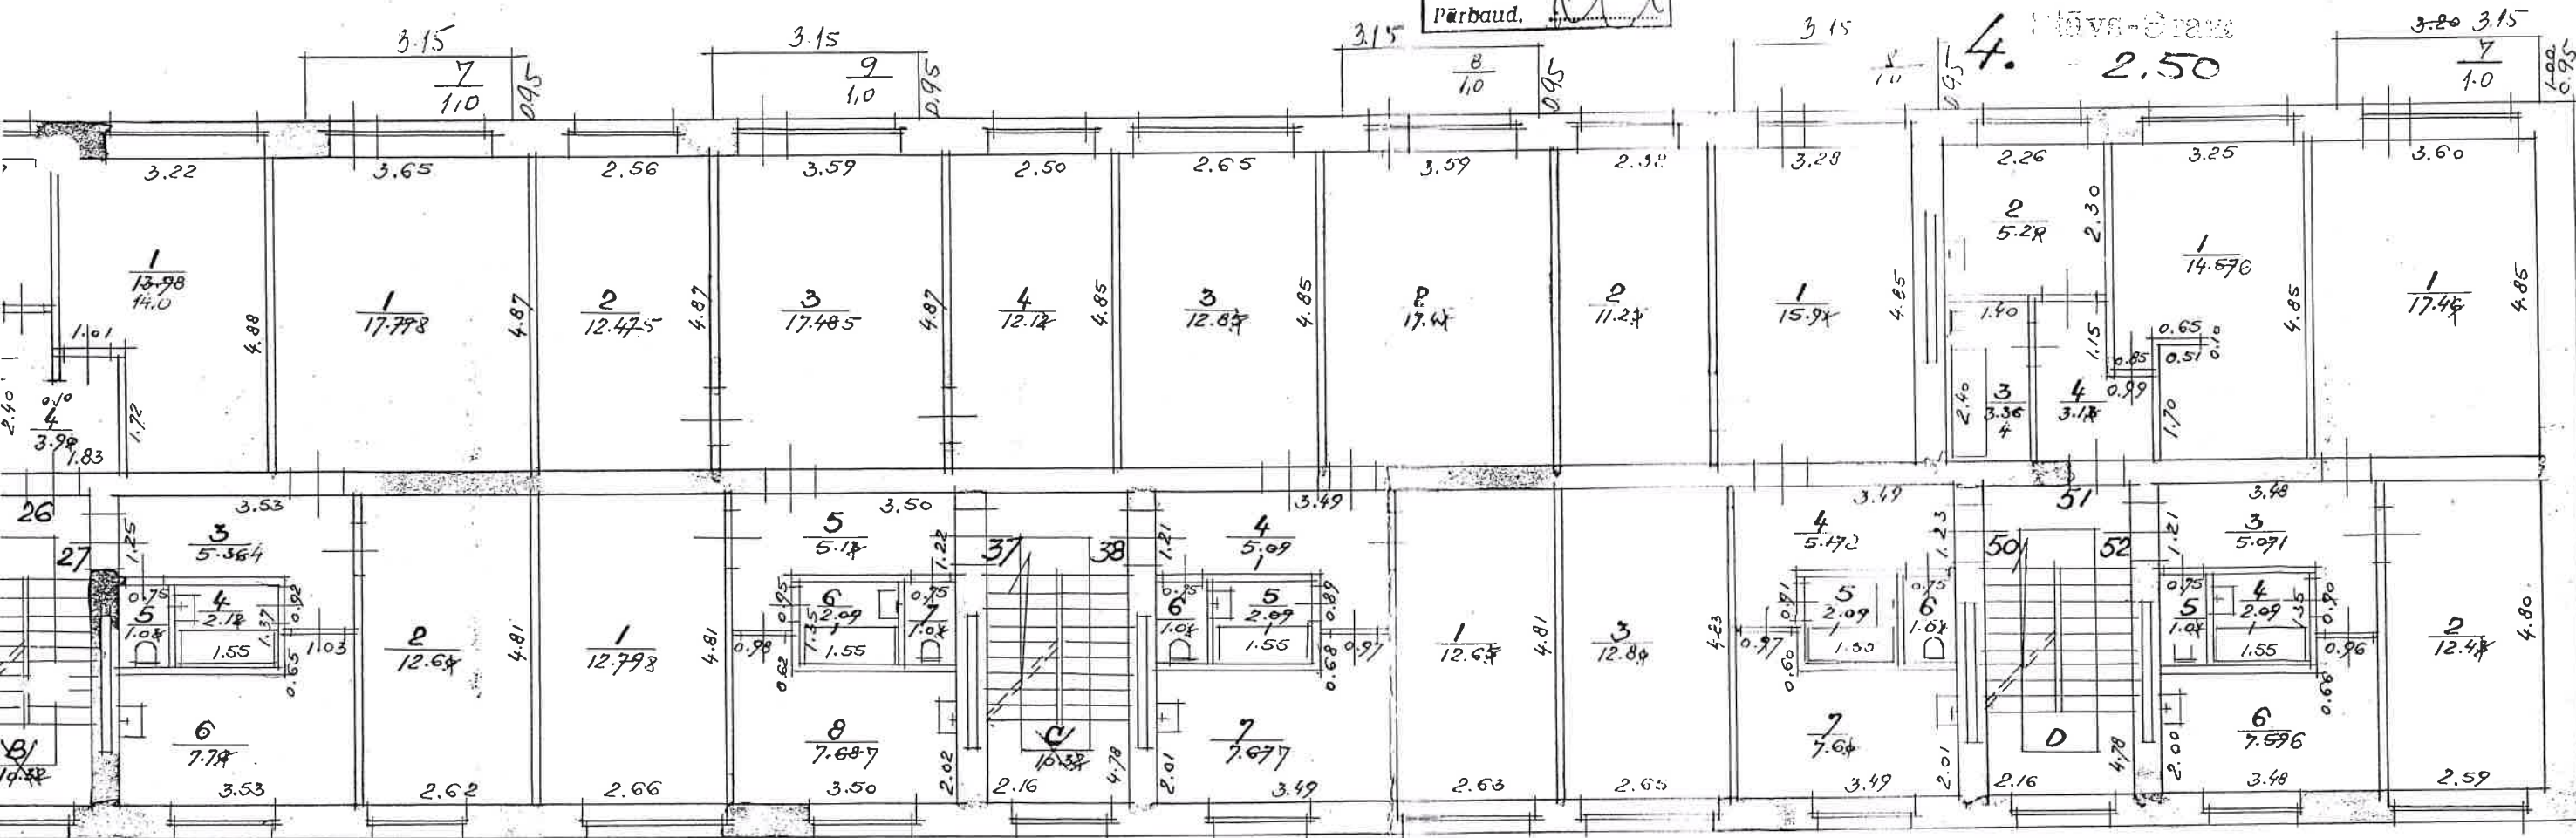


Mērogs 1:100

28. DECEMBRIS 1997

[Signature]

21
 I
 J
 10
 79
 29

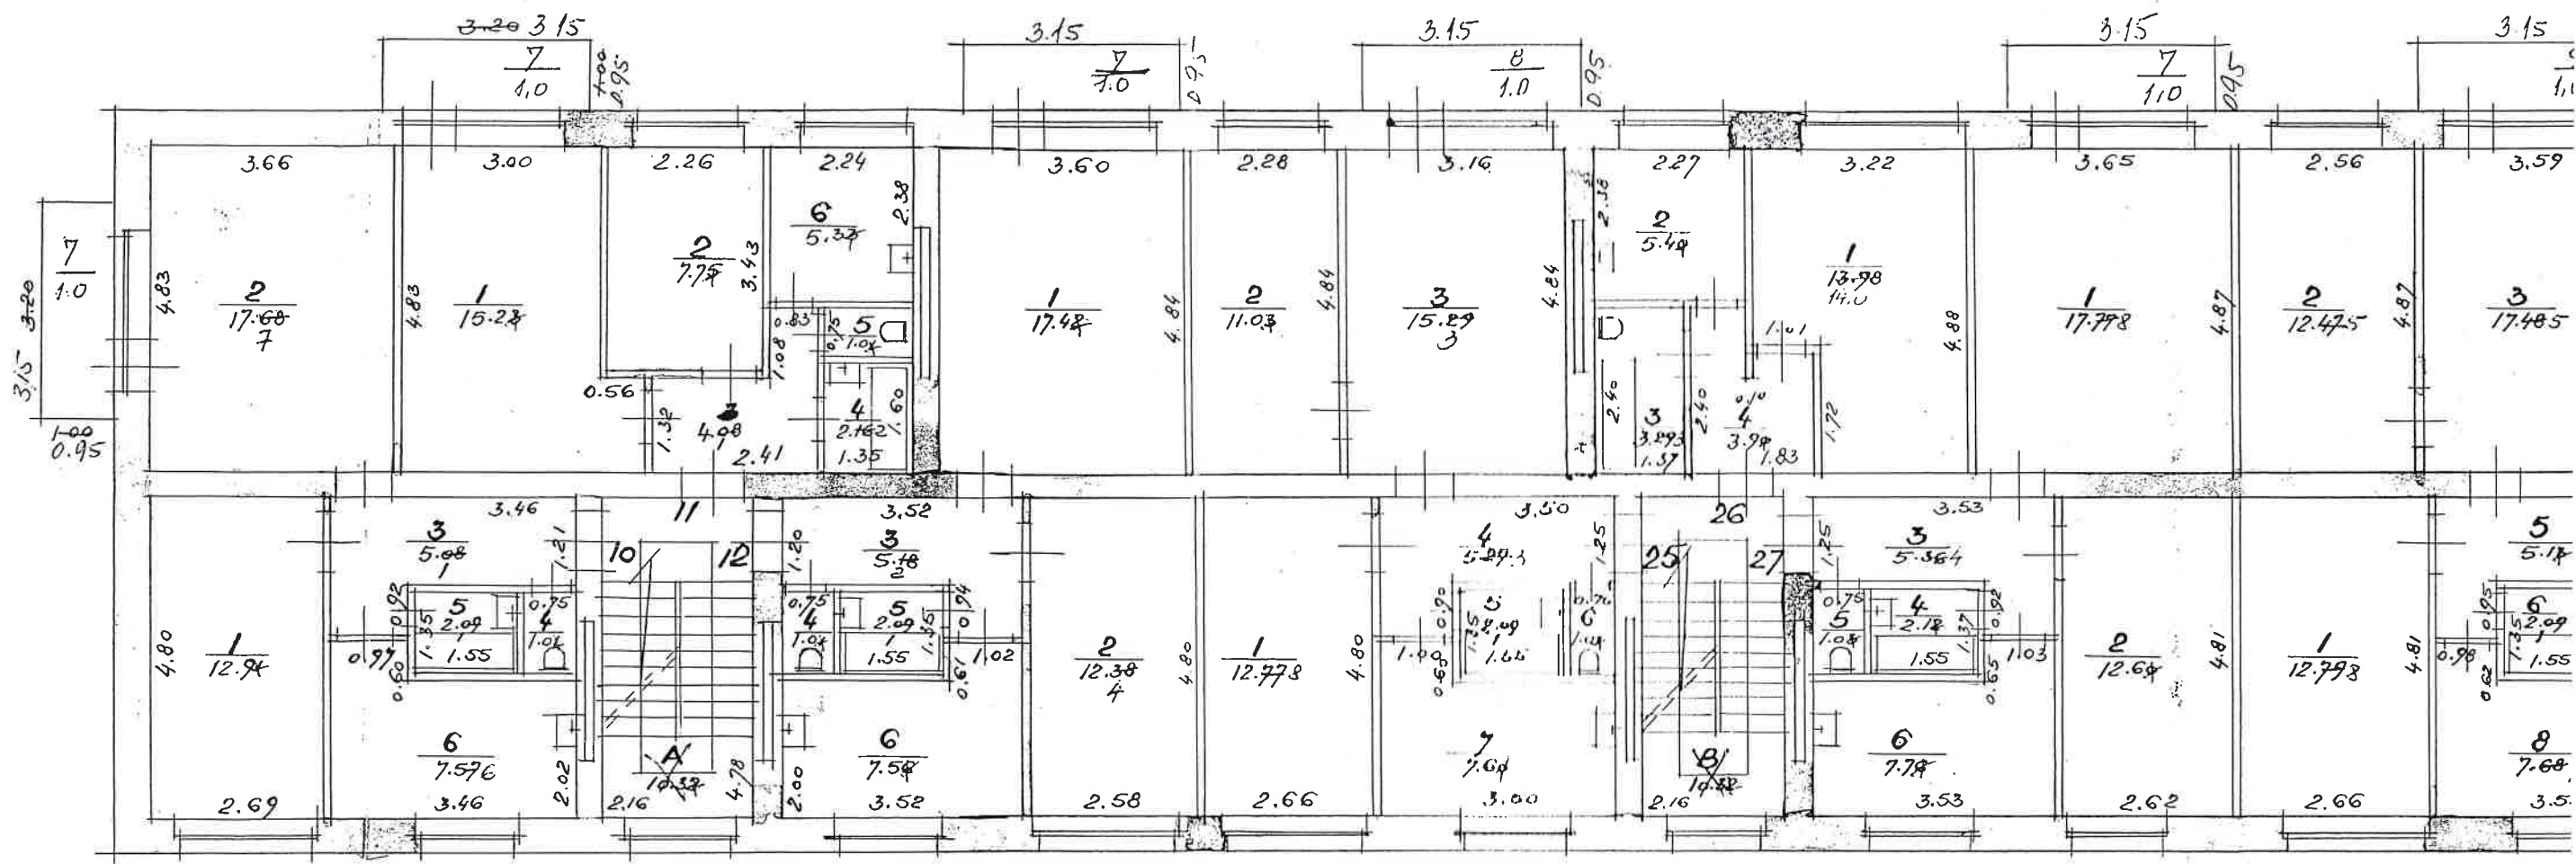


telpu platības, balkoni, ādrese

Inventarizācijas
dokumenti dabā
pārbaudīti un
izmaiņas izpildītas
"07 dec 97" 1997. g.
Izpild: *[Signature]*
Pārbaud: *[Signature]*

OLAINES RĪGAS
Zemgales rajons
~~LENTA~~ 1323

5 2.50

5

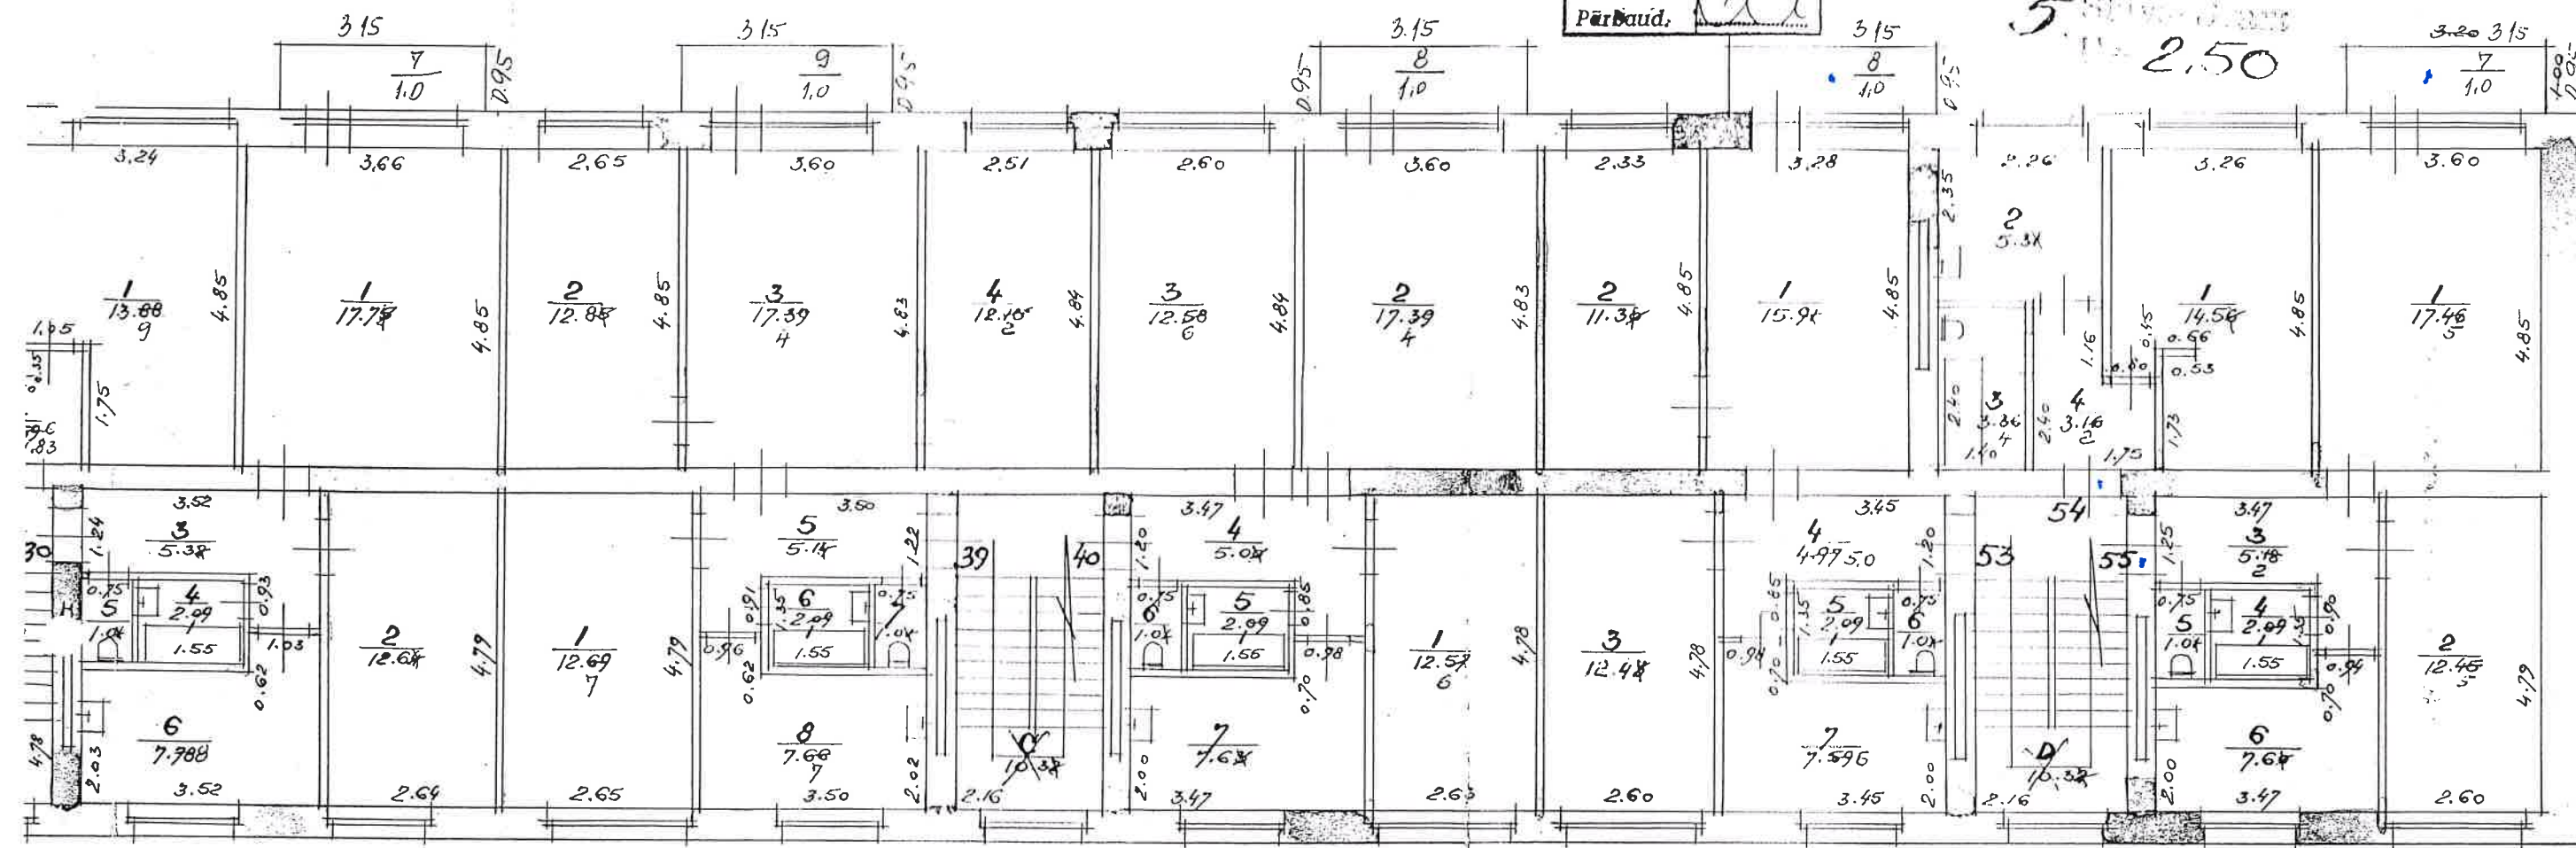

Kopija pareiza *[Signature]*

Mērogs 1:100

Inventarizācijas
Kontrole
28 DECEMBRS 1997

